

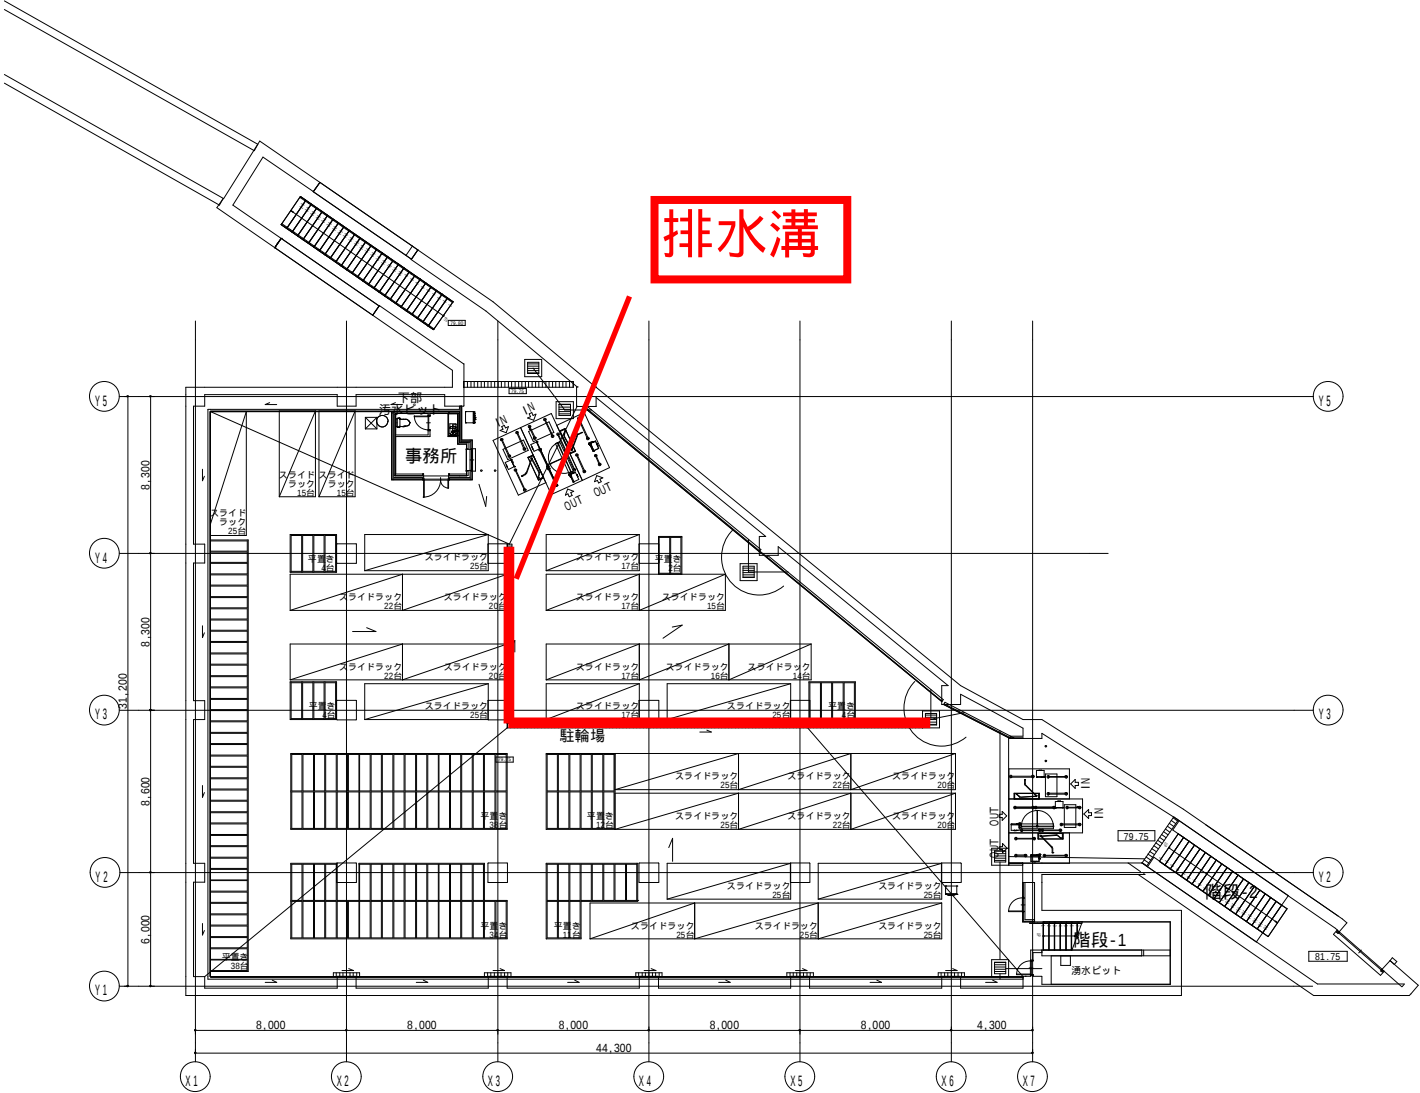


第一駐輪場

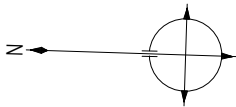

B1 平面図 1:200


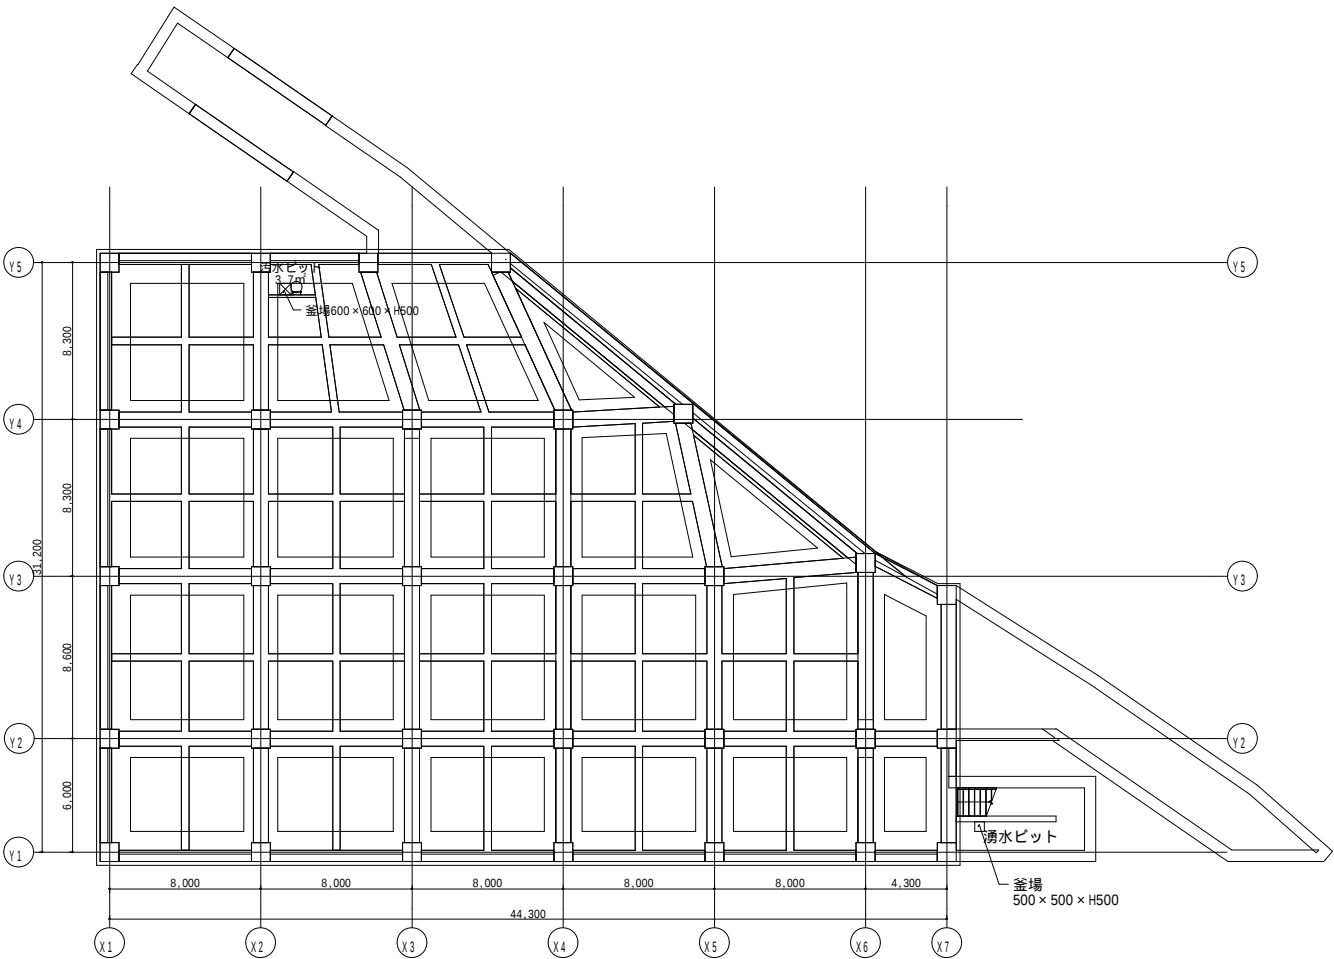


ビット伏図 1:200

竣工図

室 長	グループ長	参 事	担 当	箕面市地域創造部 北急まちづくり推進室	工事名称 箕面豊野駅前南側交通広場他整備工事	設計年月日 令和 年 月 日	図面番号
				共同設計株式会社	図面名称 地階平面図	整理番号	15
					縮 尺 1/ (A1)		

第二駐輪場

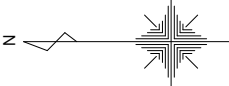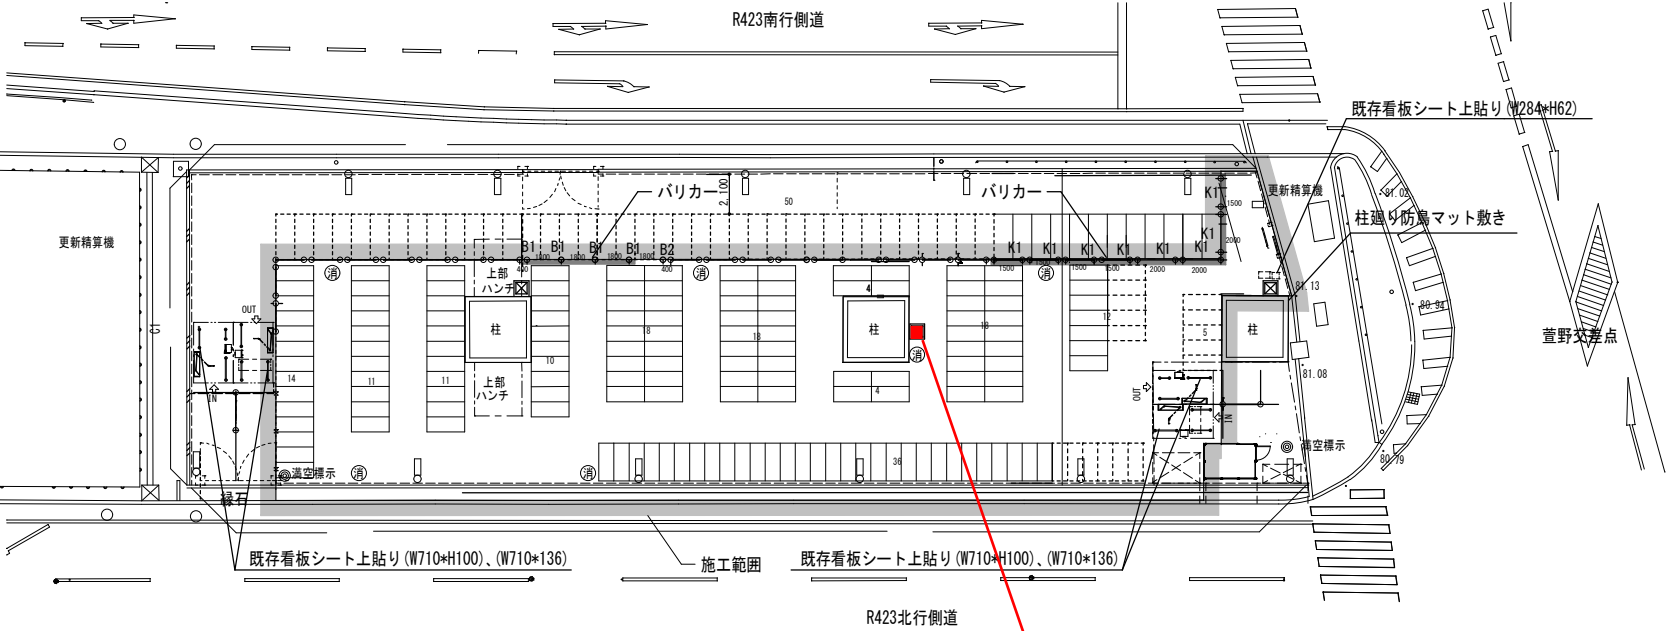

	緑石ブロック 既存のまま	
	メッシュフェンス (H1500) 既存のまま	
	自動二輪、原付の駐車区画 白線引き トラフィックペイントW100 ※自動二輪：W1.0m×L2.4m 原付：W0.8m×L2.0m	参考数量 1293m (北563.2+南729.8)
	照明器具交換 NYS15070K LE7+NYK41220 同等品	参考数量 28ヶ所 (北11+南17)
	照明器具 PB151W 既存品使用	参考数量 3ヶ所
	車止め 新設	参考数量 16ヶ所
	バリアカー 新設	参考数量 20本
	バリアカー 新設	参考数量 4本
	ラバーボール 新設	参考数量 3本
	消火器 移設	参考数量 11ヶ所
	アスファルト舗装	参考数量 459.6㎡
	施工範囲	参考数量 1231.7㎡ (北653.4+南578.3)
	既存の駐輪枠	