



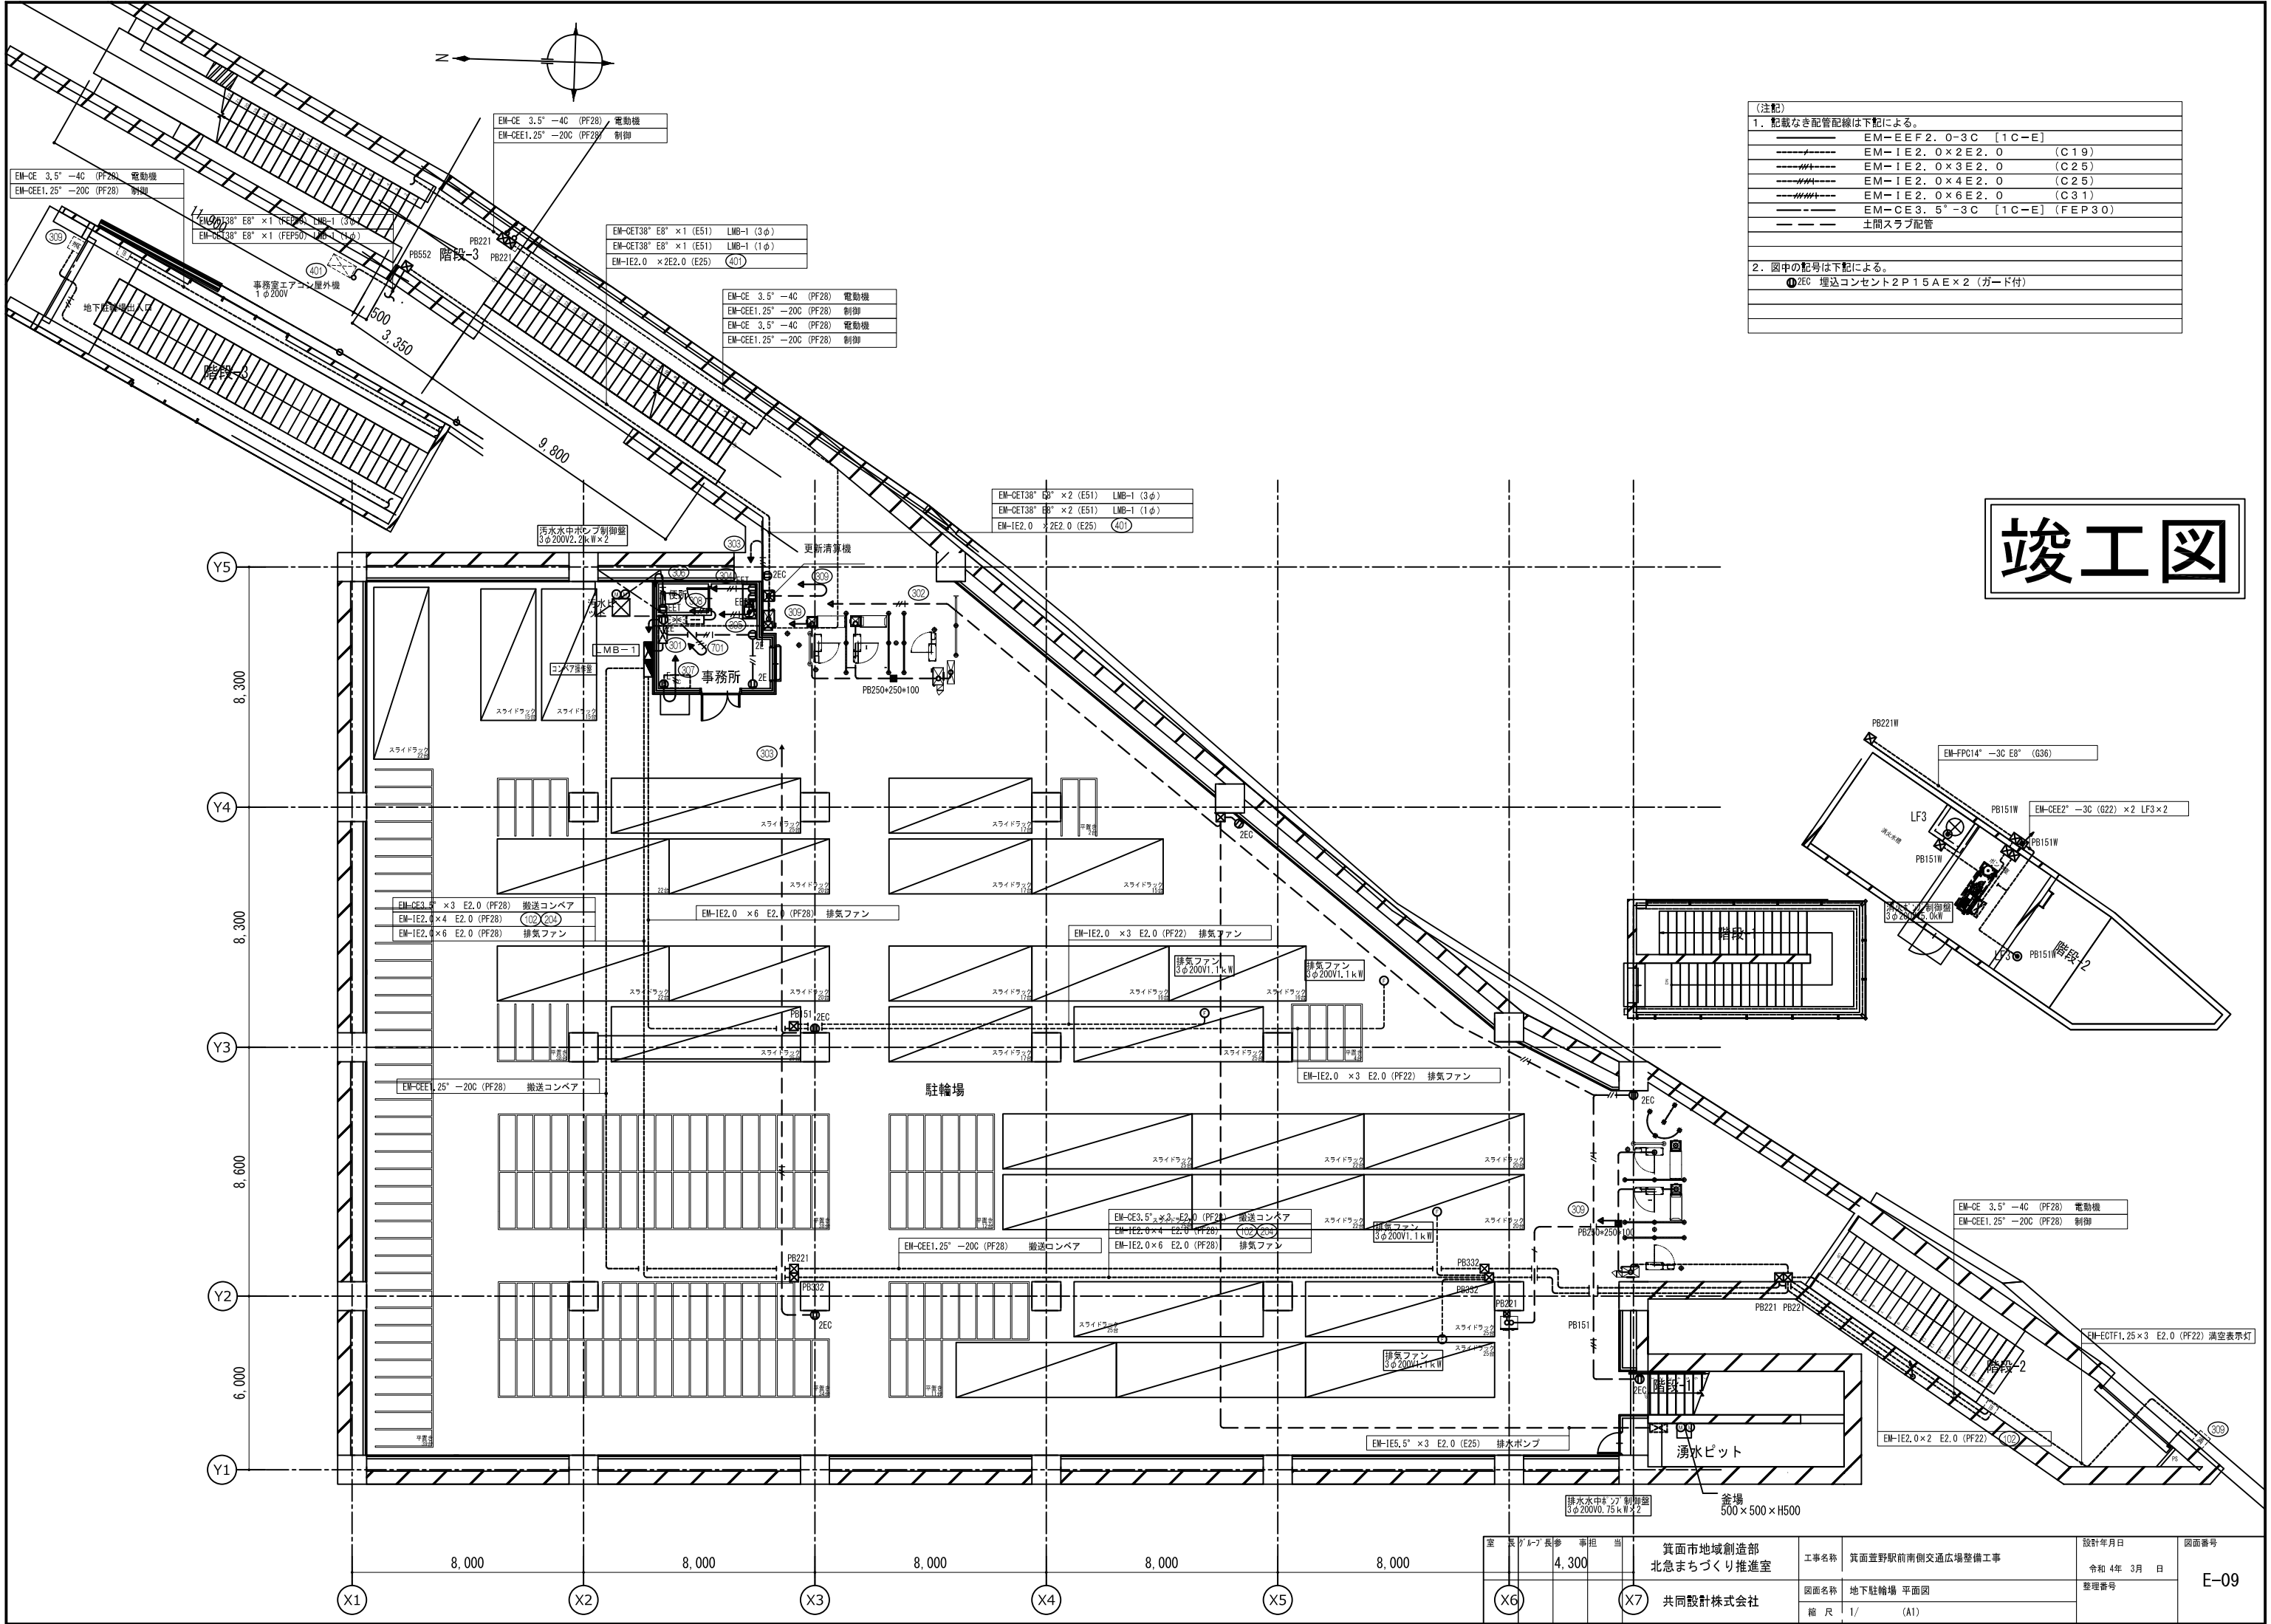



(注記)	
1. 記載なき配管配線は下記による。	
-----	EM-EFF2. 0-3C [1C-E]
-----	EM-IE2. 0×2E2. 0 (C19)
-----	EM-IE2. 0×3E2. 0 (C25)
-----	EM-IE2. 0×4E2. 0 (C25)
-----	EM-IE2. 0×6E2. 0 (C31)
-----	EM-CE3. 5°-3C [1C-E] (FEP30)
-----	土間スラブ配管
2. 図中の記号は下記による。	
①2EC	埋込コンセント2P15A×2 (ガード付)

竣工図

室 長グループ長参事担当	箕面市地域創造部 北急まちづくり推進室	工事名称	箕面壹野駅前南側交通広場整備工事	設計年月日	令和 4年 3月 日	図面番号	E-09
		縮 尺	1/ (A1)				

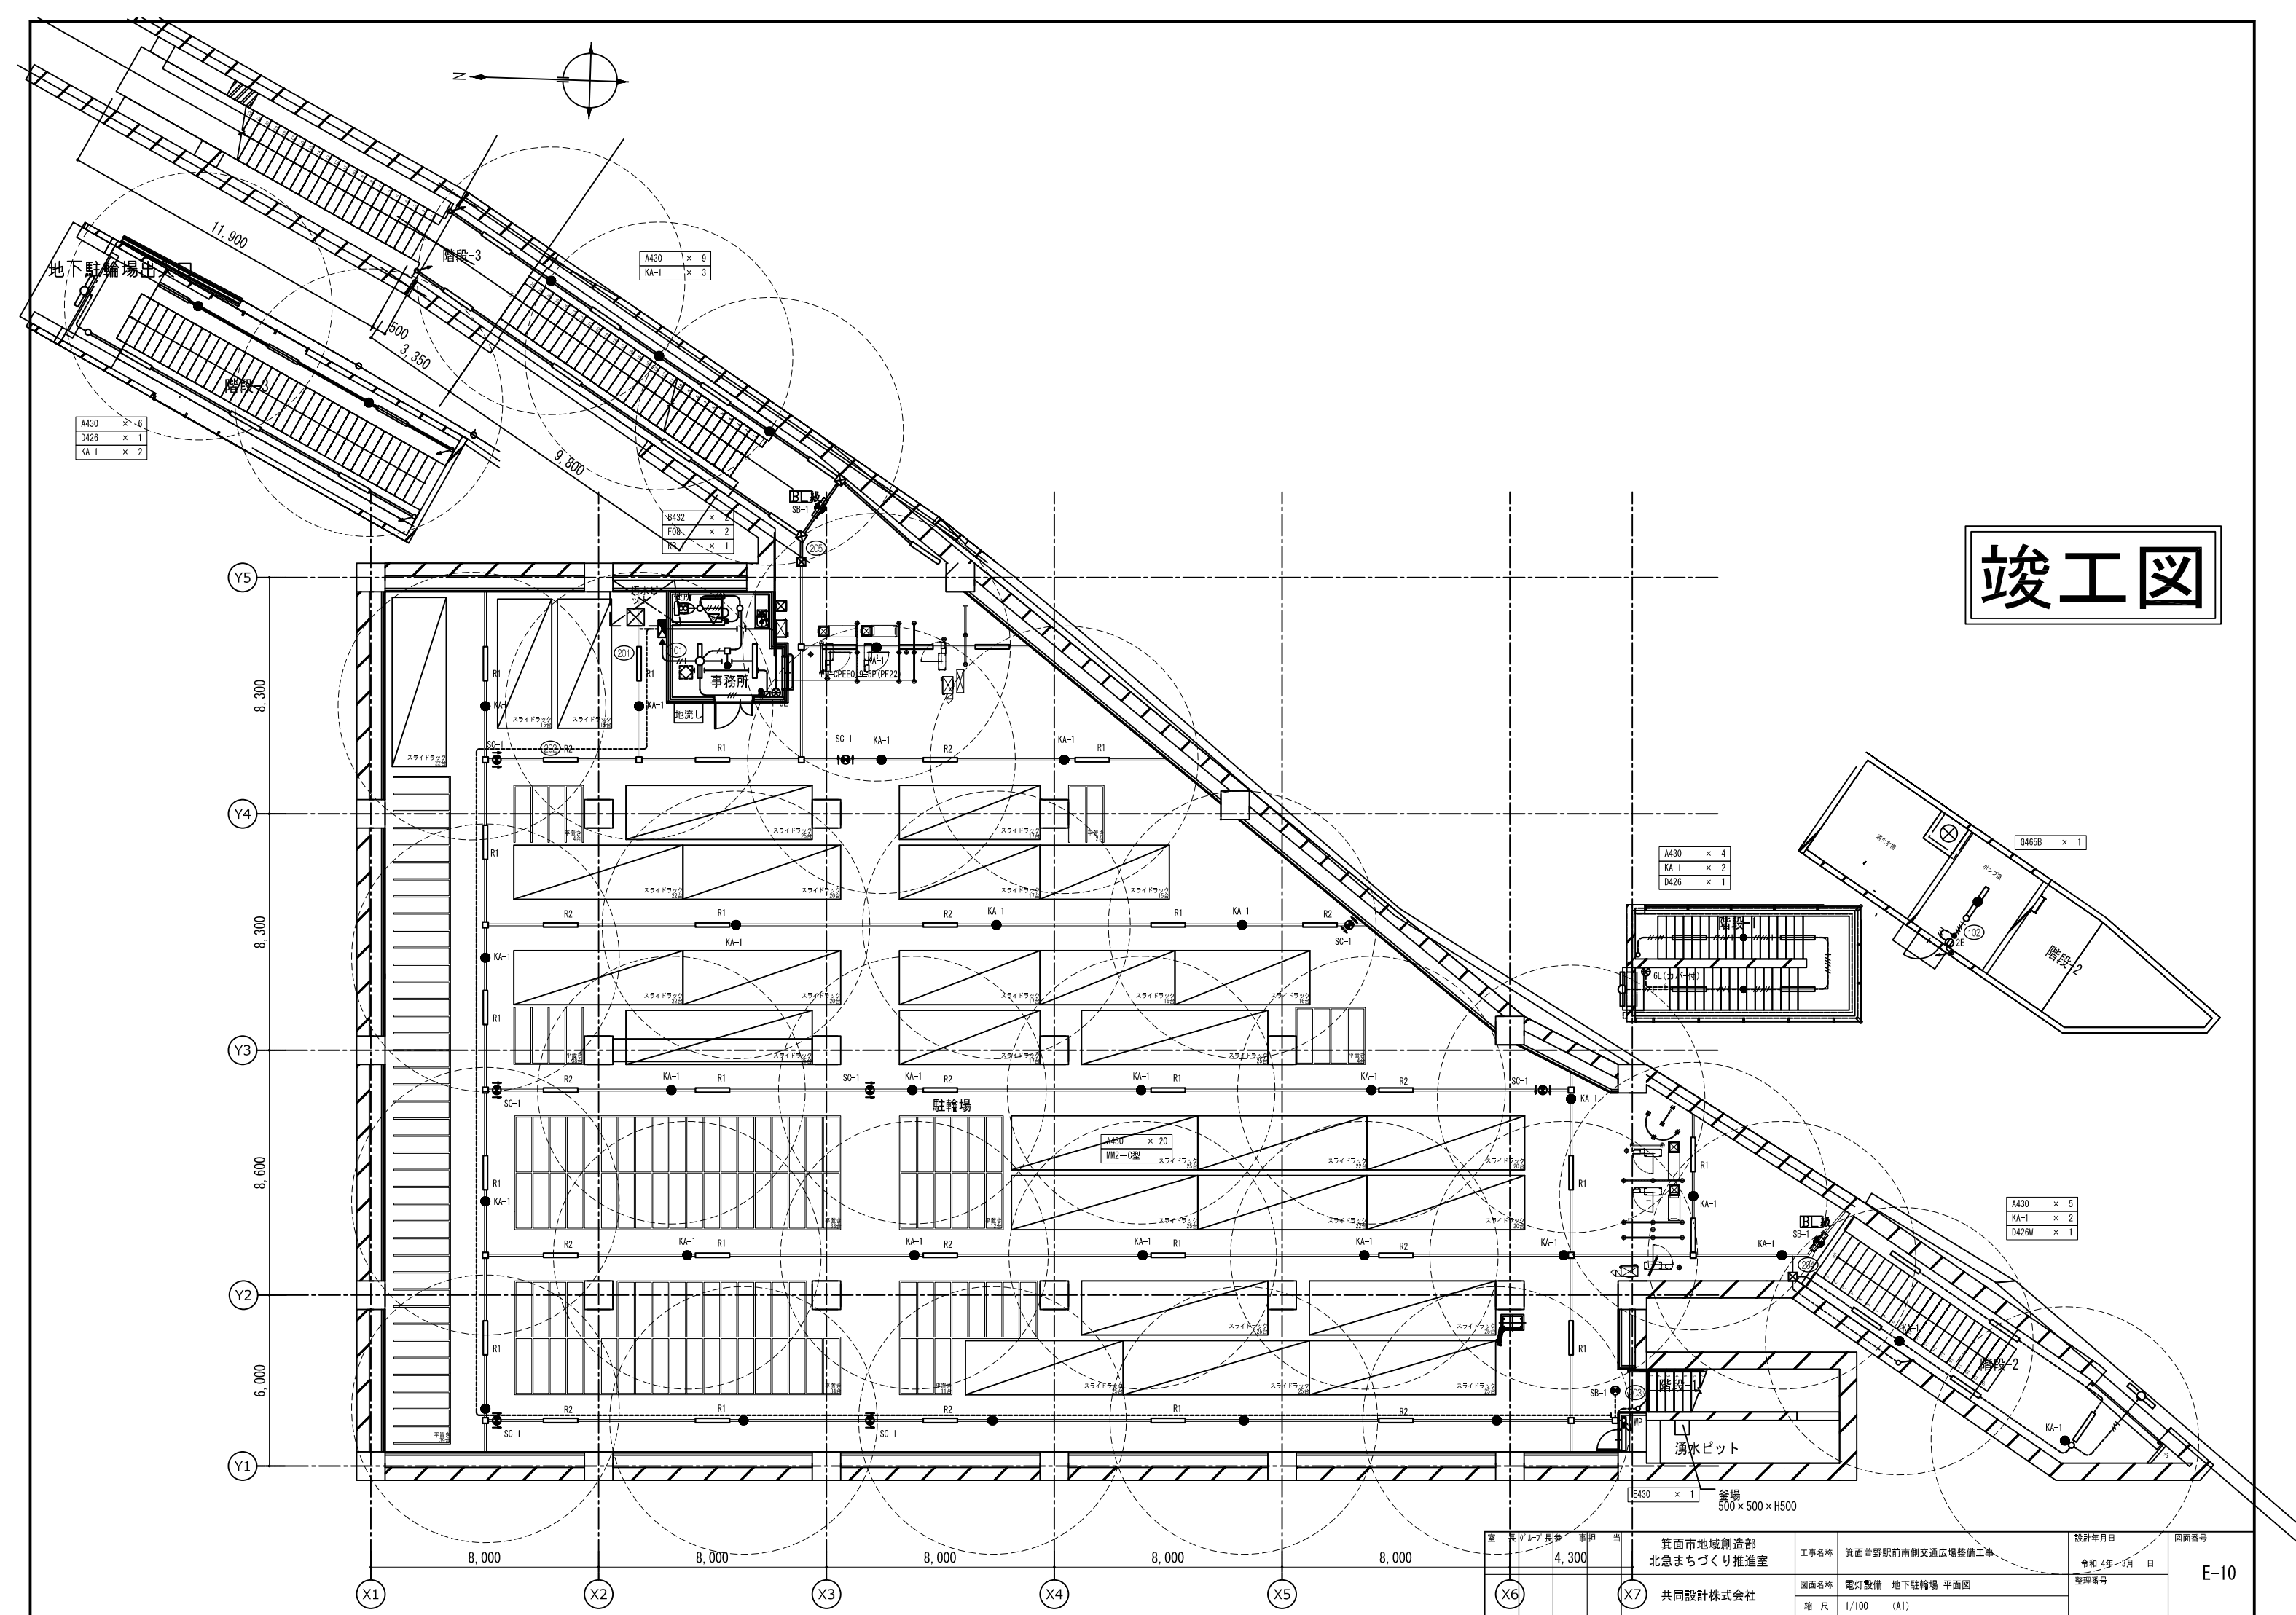

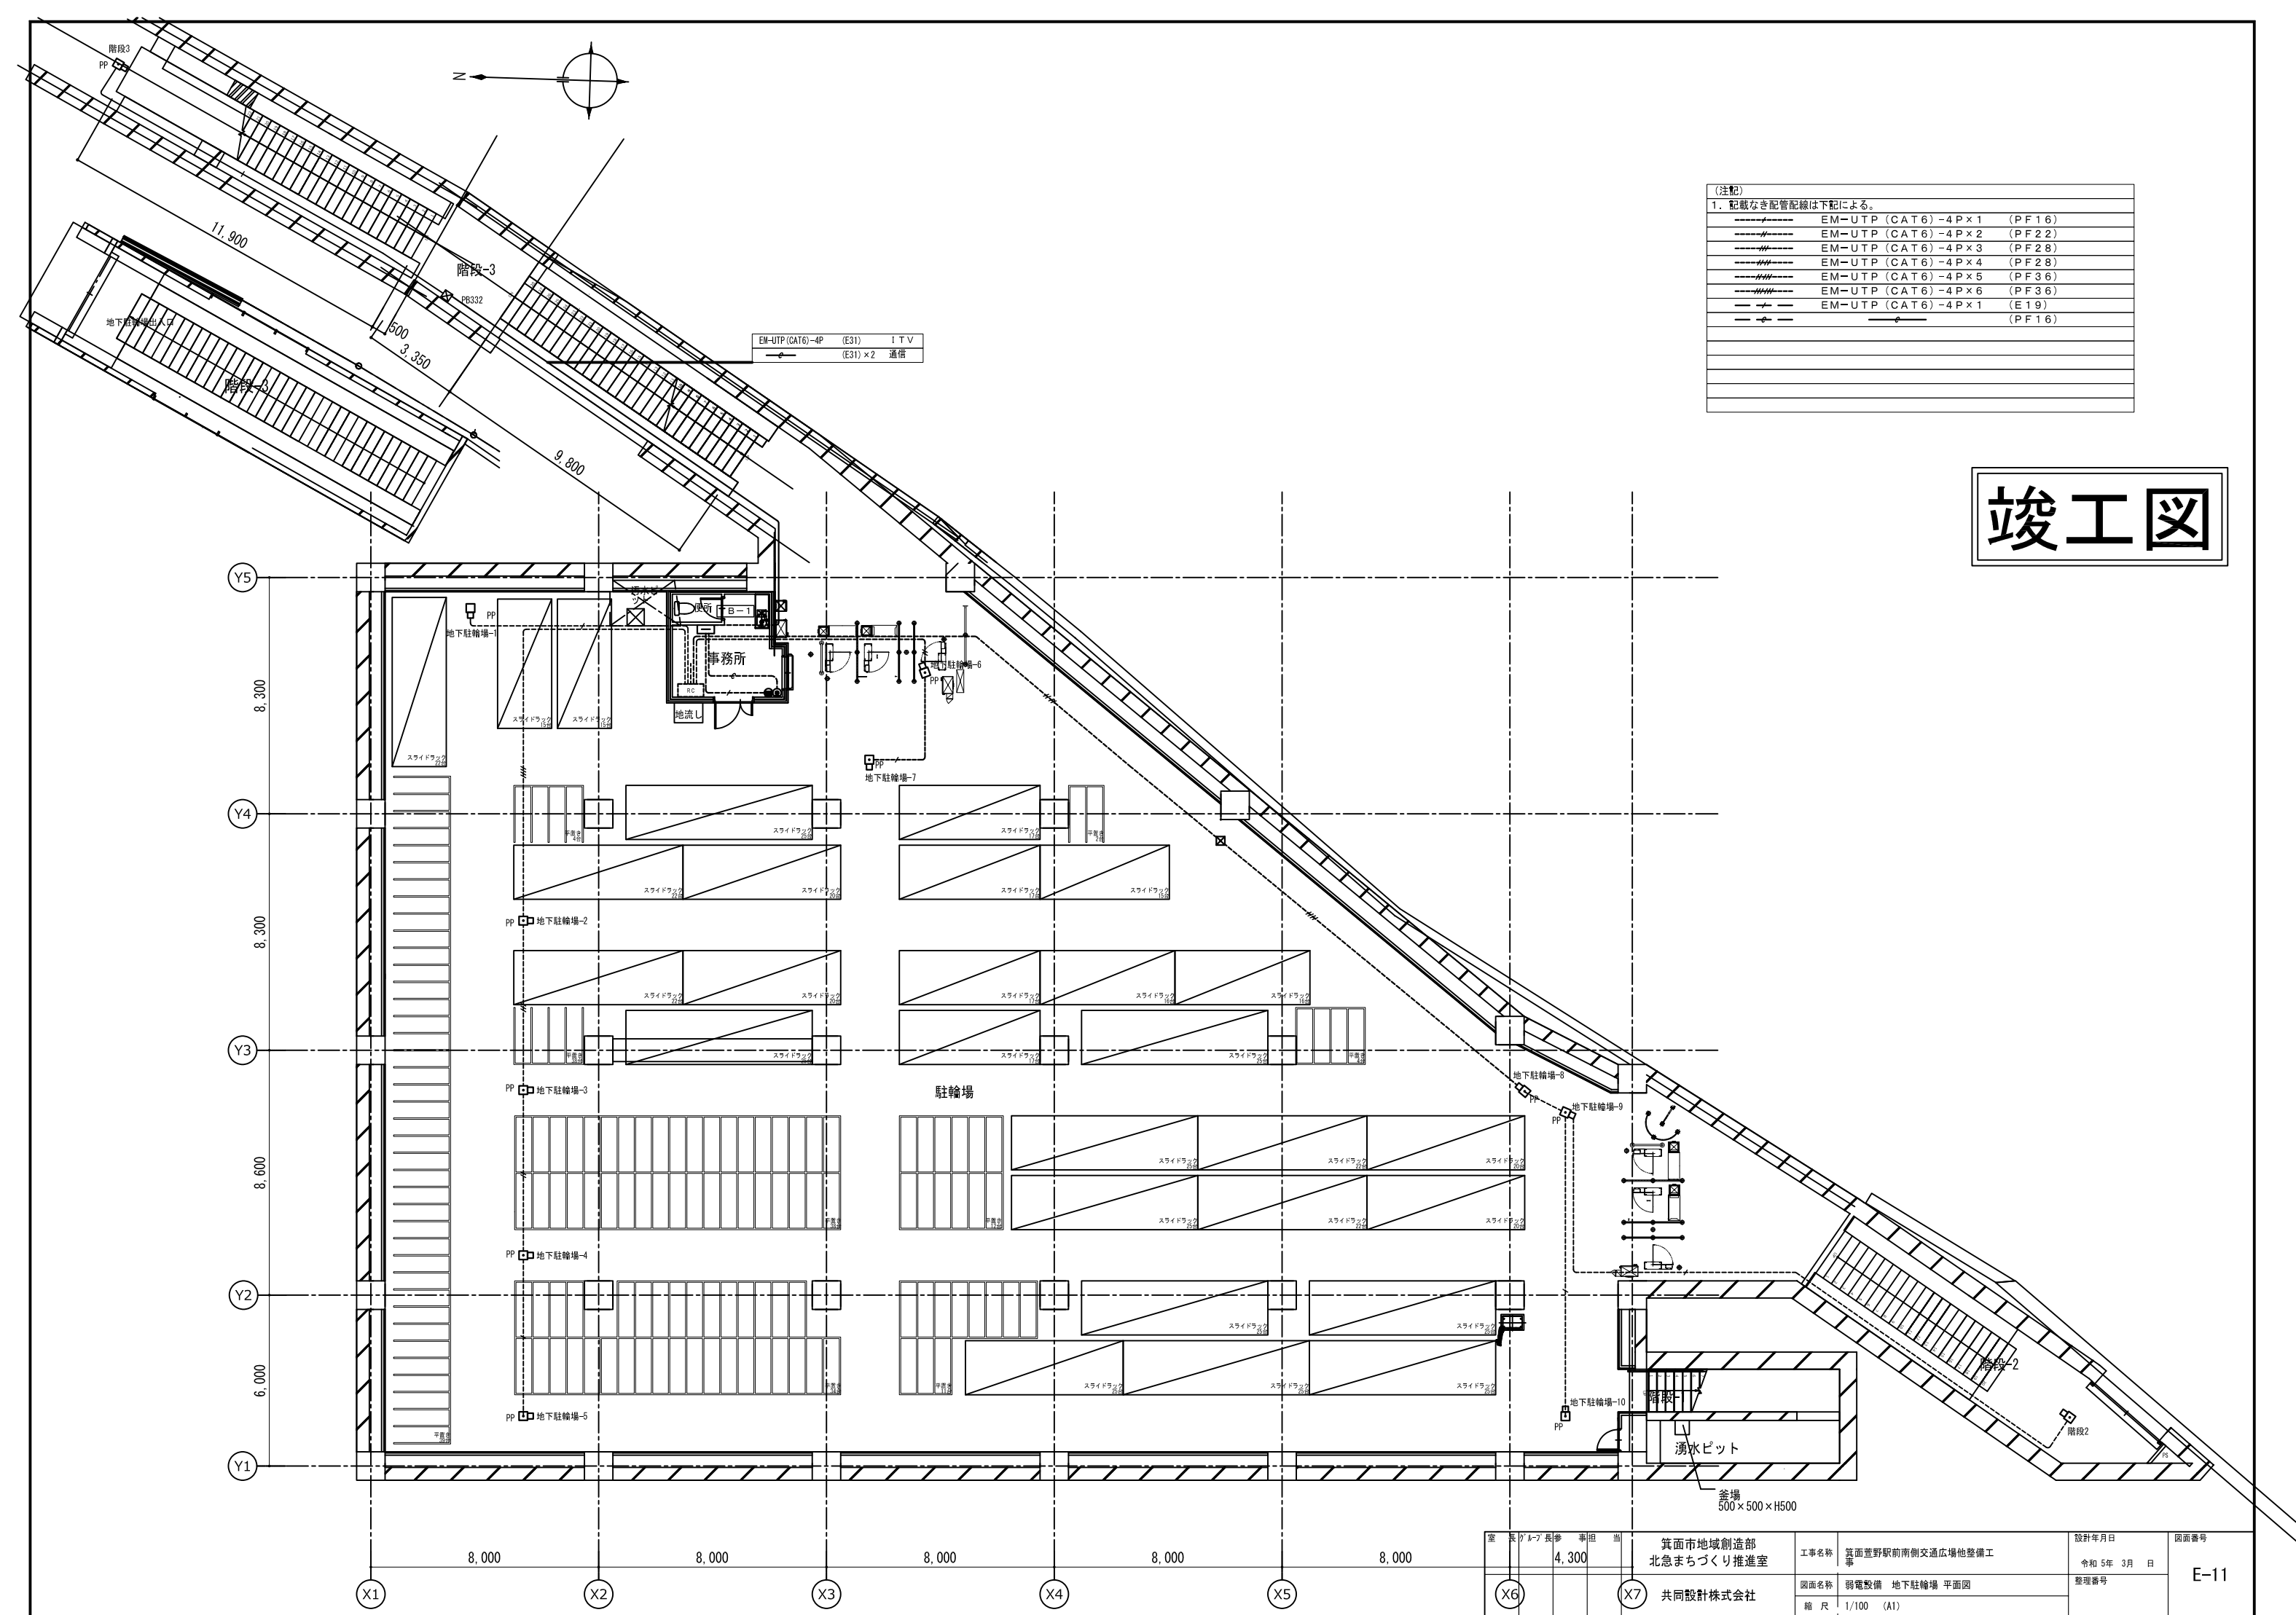

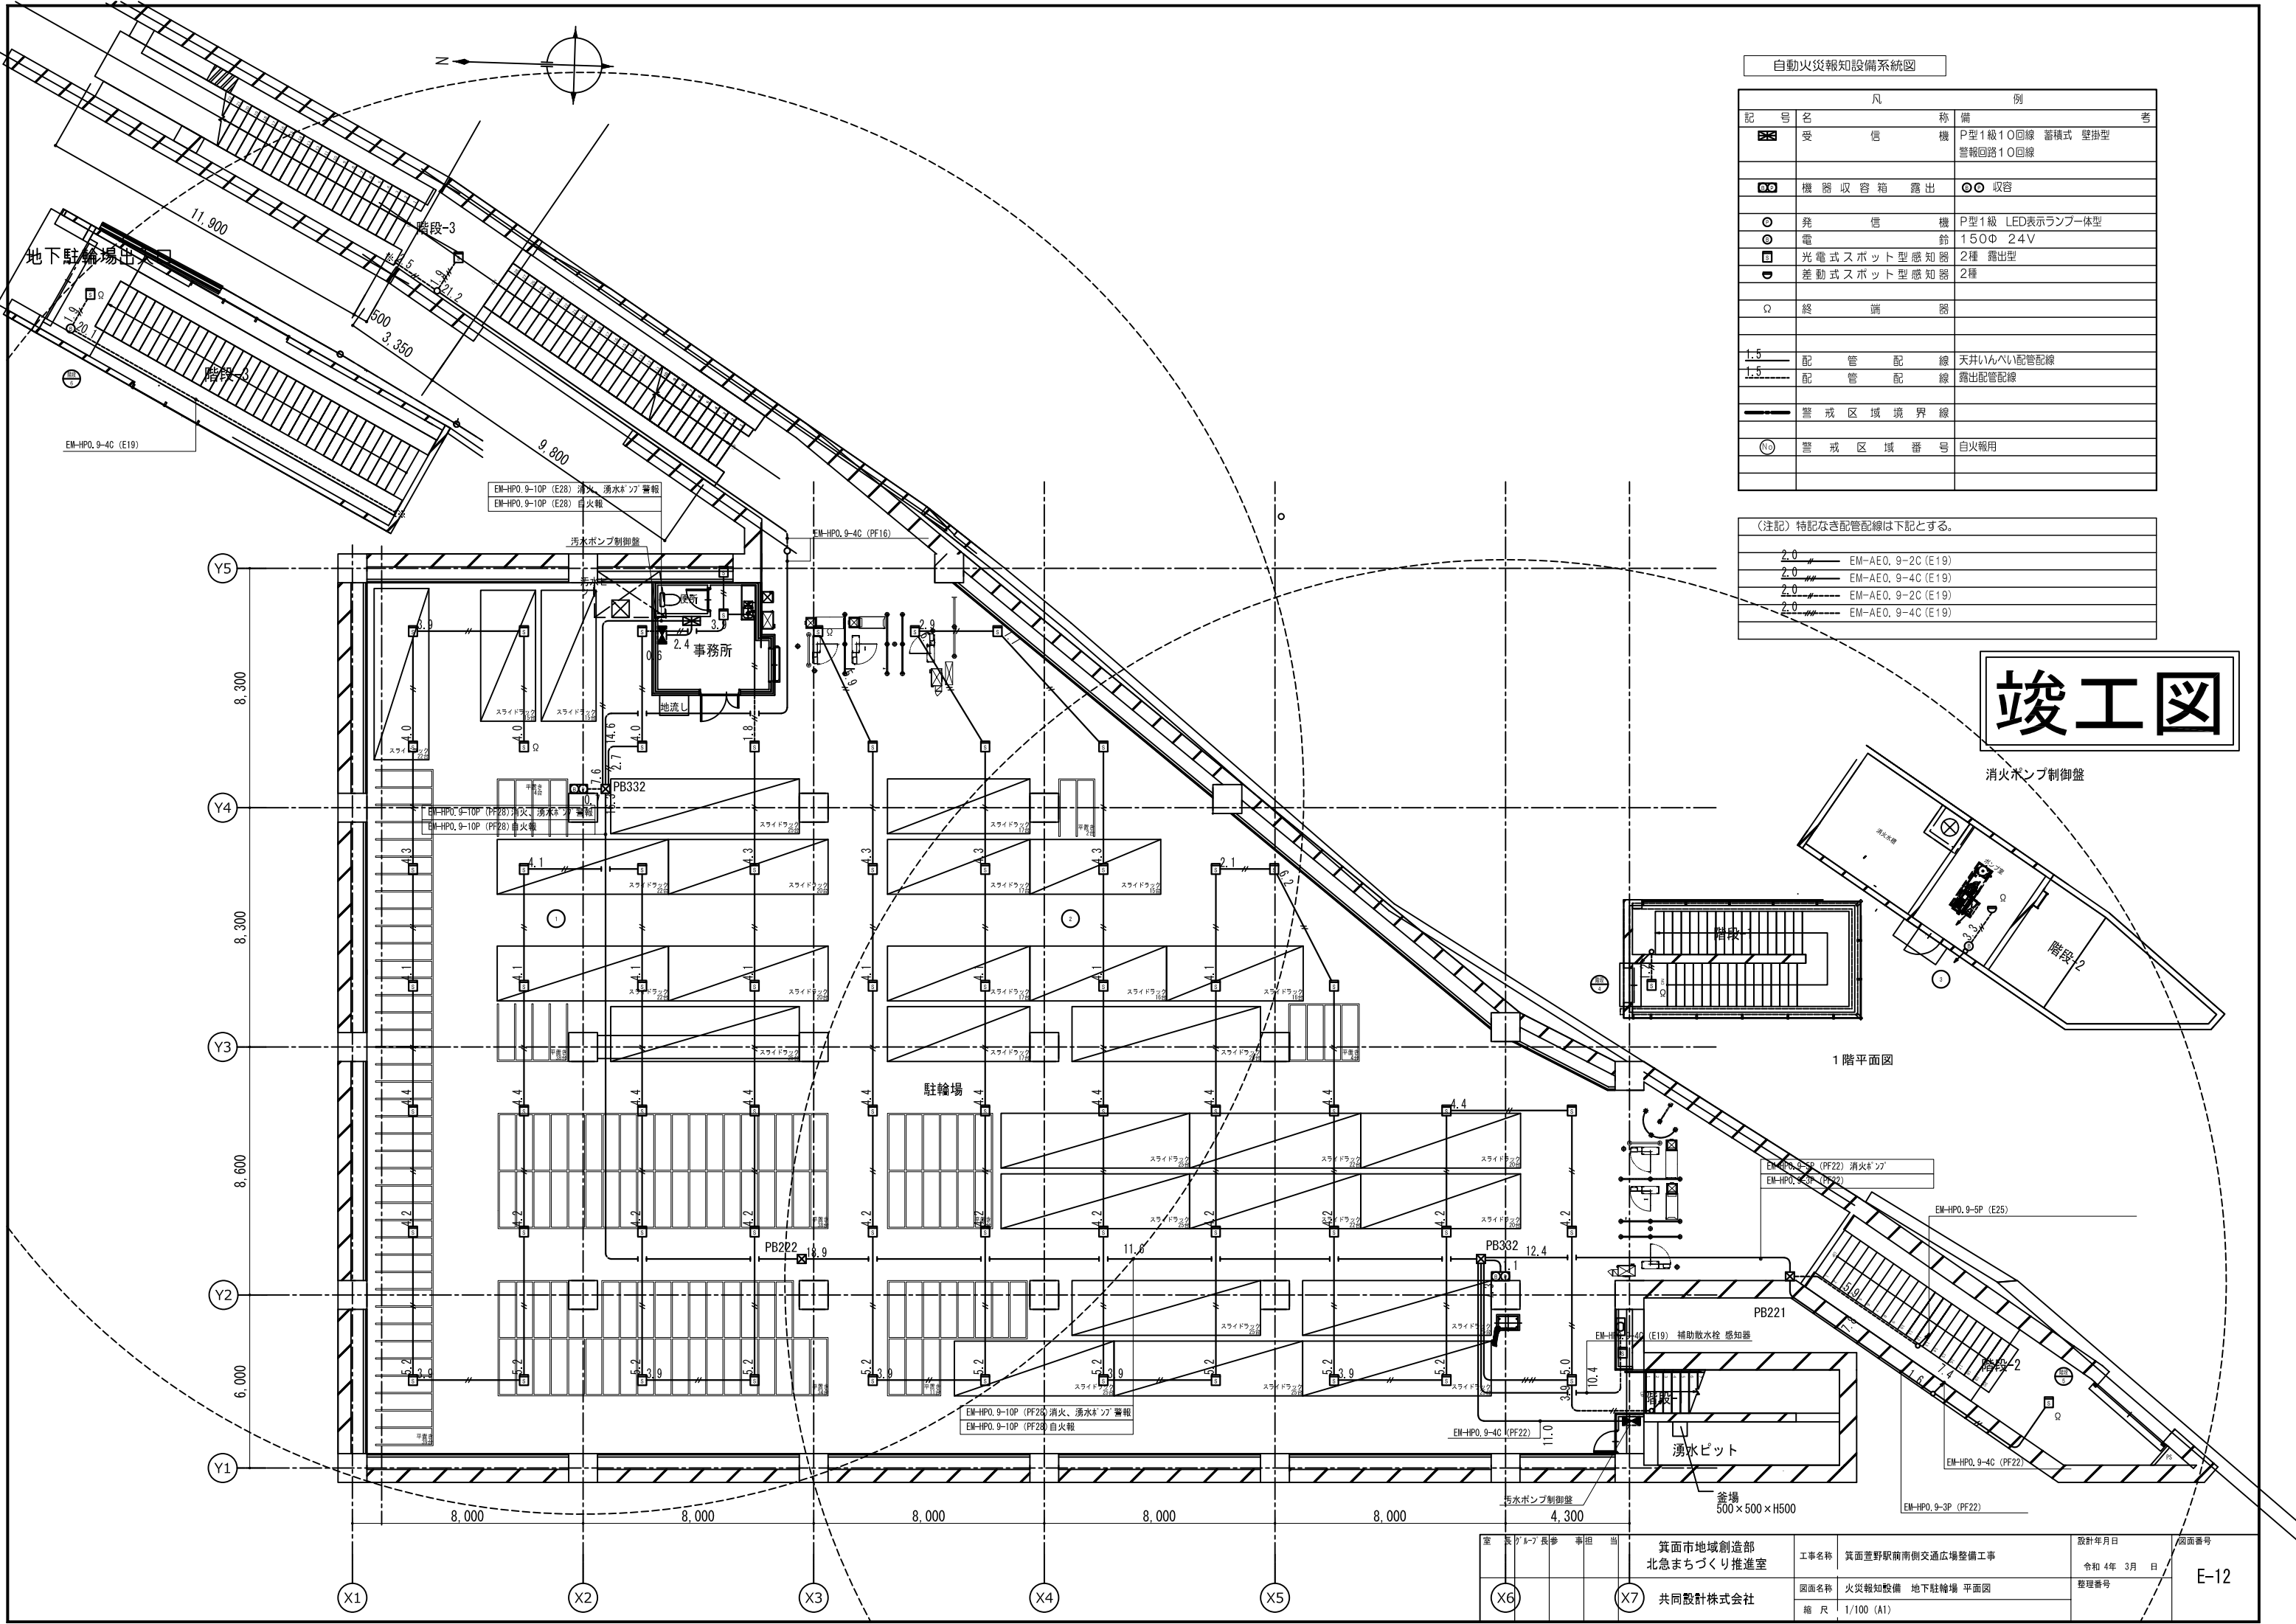


自動火災報知設備系統図

凡		例	
記号	名称	備	考
☒	受信機	P型1級10回線 蓄積式 壁掛型	
		警報回路10回線	
Ⓜ	機器収容箱	露出	Ⓜ 収容
Ⓜ	発信機	P型1級 LED表示ランプ一体型	
Ⓜ	電鈴	150Φ 24V	
Ⓜ	光電式スポット型感知器	2種 露出型	
Ⓜ	差動式スポット型感知器	2種	
Ω	終端器		
1.5	配管配線	天井いんべい配管配線	
1.5	配管配線	露出配管配線	
—	警戒区域境界線		
⑩	警戒区域番号	自火報用	

(注記) 特記なき配管配線は下記とする。	
2.0	EM-AE0.9-2C (E19)
2.0	EM-AE0.9-4C (E19)
2.0	EM-AE0.9-2C (E19)
2.0	EM-AE0.9-4C (E19)

竣工図

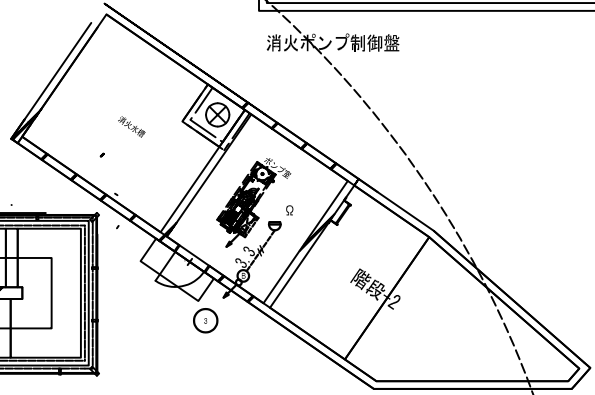

1階平面図

EM-HPO.9-10P (PF22) 消火ポンプ
EM-HPO.9-10P (PF22)

EM-HPO.9-5P (E25)

EM-HPO.9-4C (PF22)

EM-HPO.9-3P (PF22)

室長グループ長参事担当	箕面市地域創造部 北急まちづくり推進室	工事名称	箕面荻野駅前南側交通広場整備工事	設計年月日	令和 4年 3月 日	図面番号 E-12
		図面名称	火災報知設備 地下駐輪場 平面図	整理番号		
		縮 尺	1/100 (A1)			
(X6)	(X7) 共同設計株式会社					