



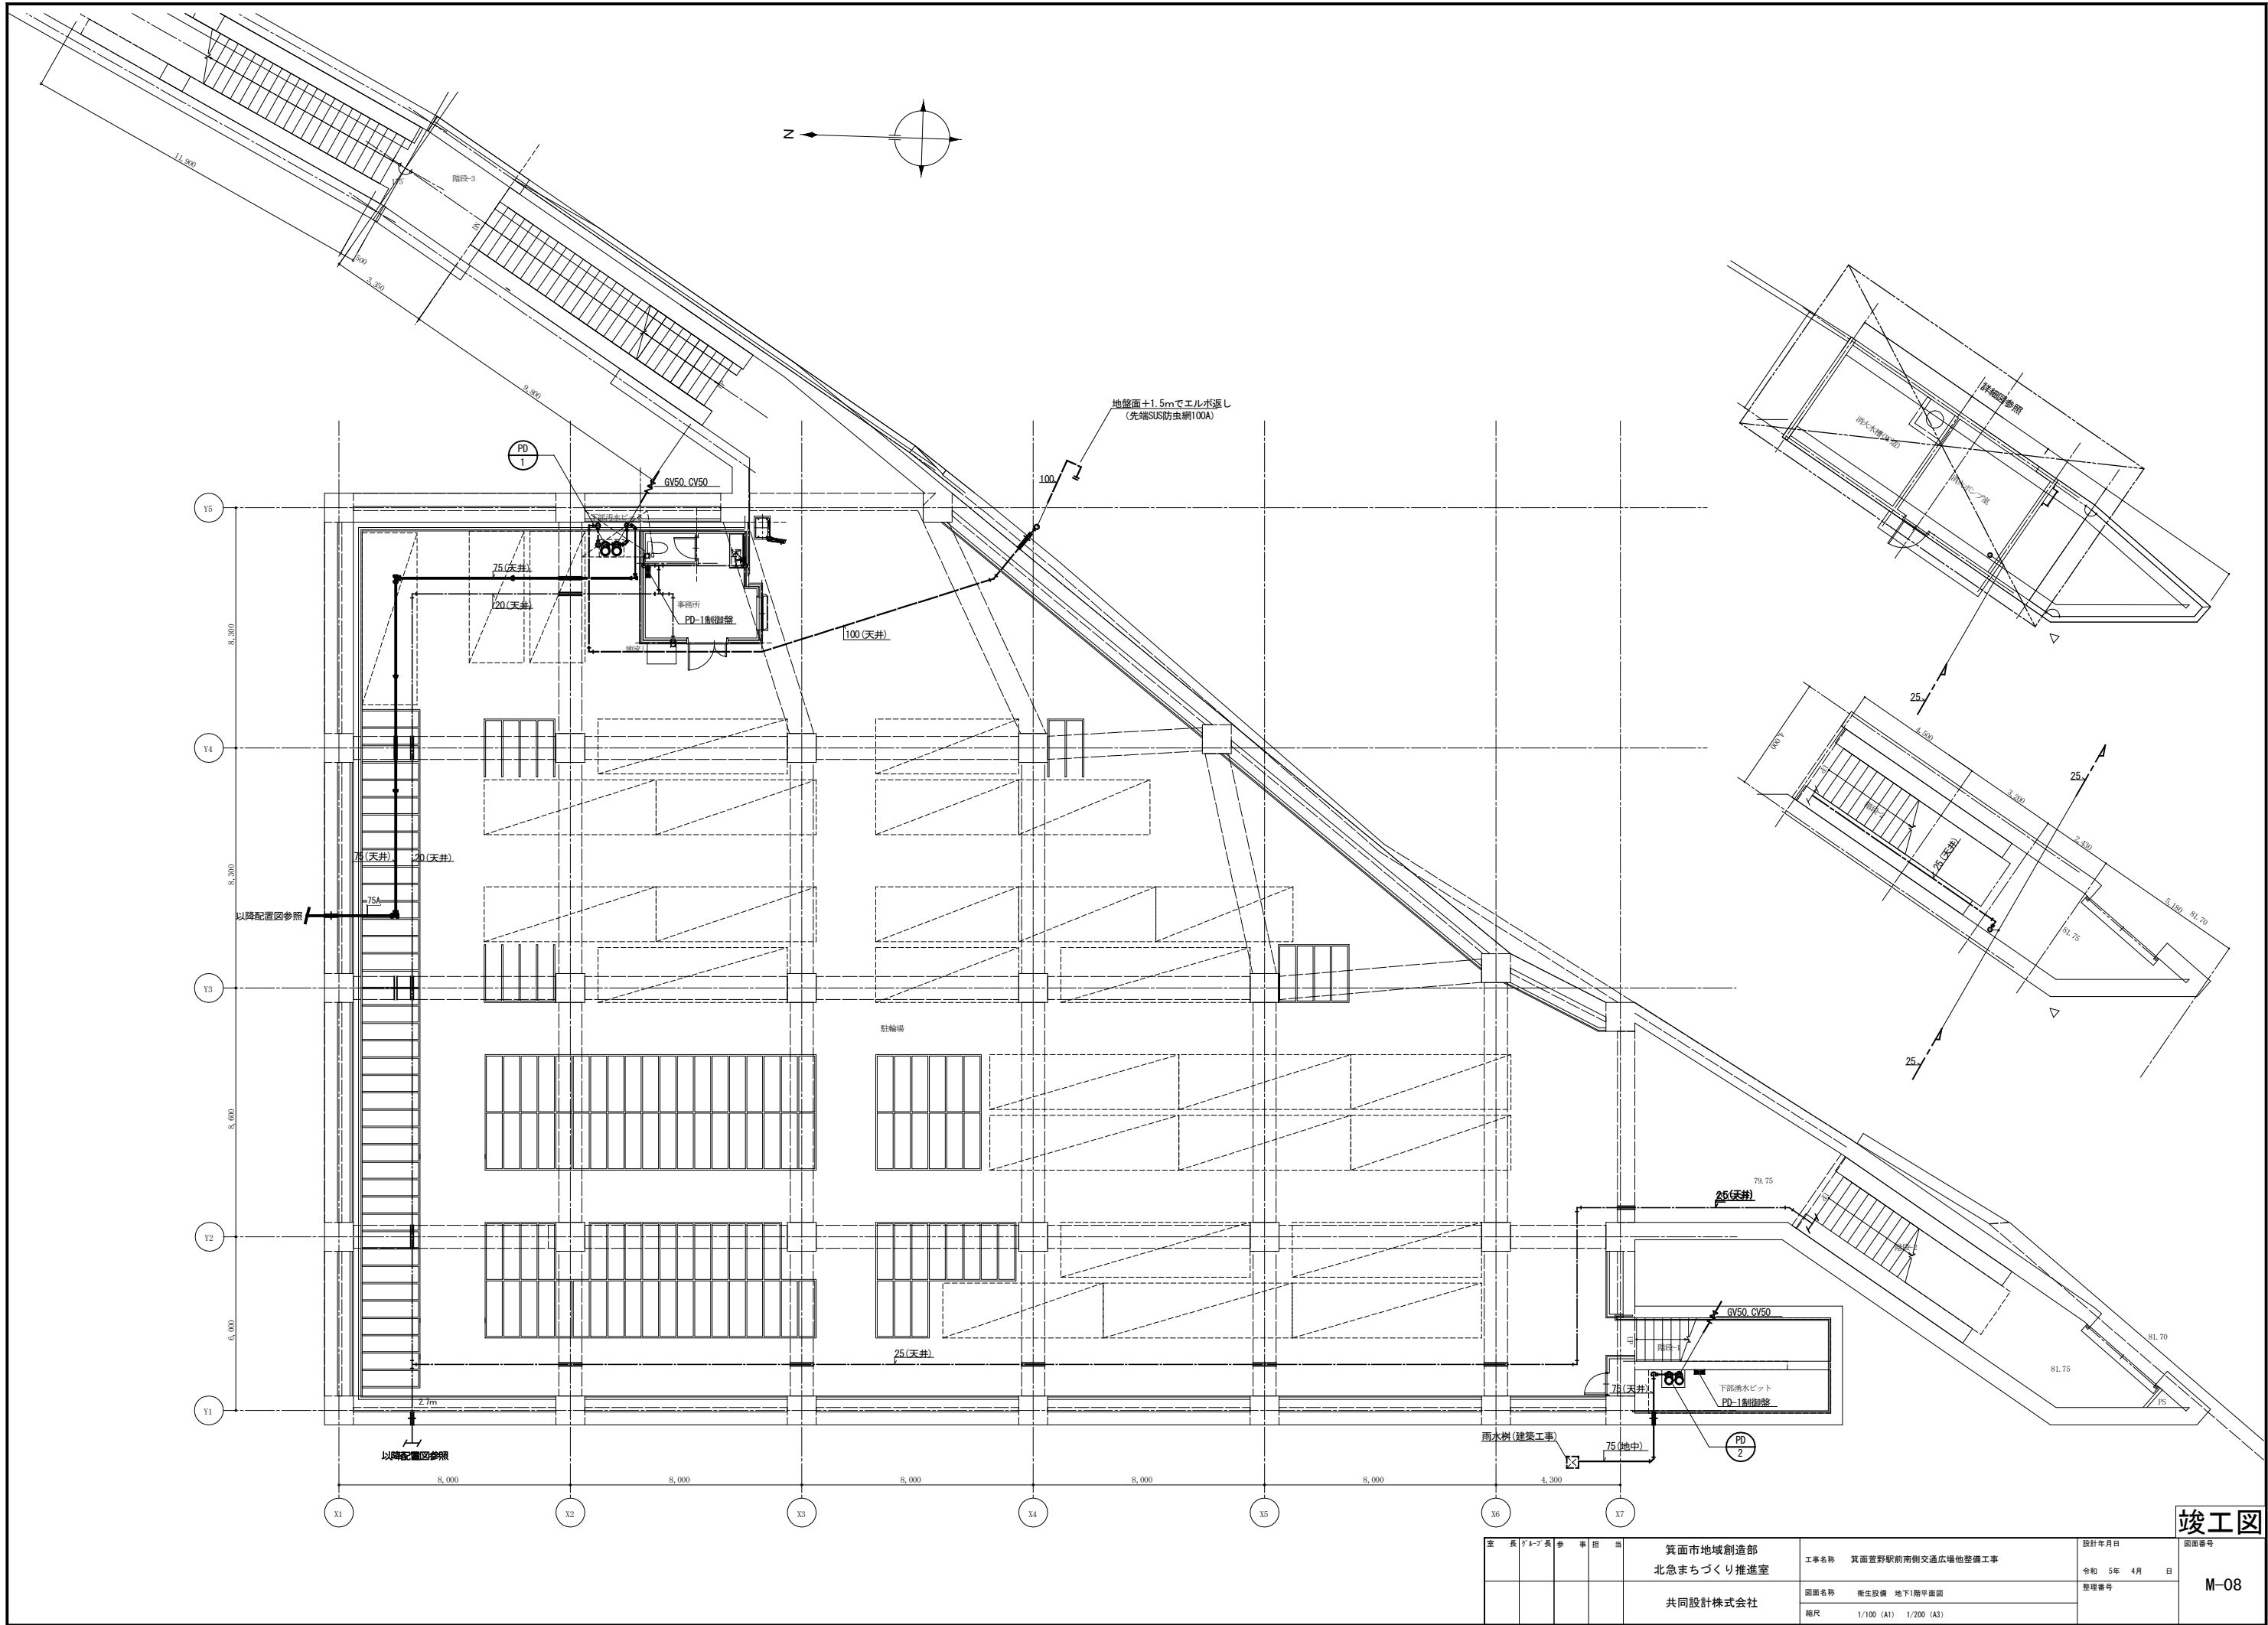

竣工図

室	長	ア	ム	参	事	担	当	筑面市地域創造部 北急まちづくり推進室	工事名称 筑面市駅前南側交通広場他整備工事	設計年月日 令和 5年 4月 日	図面番号 M-08
								共同設計株式会社	図面名称 衛生設備 地下1階平面図	整理番号	
									縮尺 1/100 (A1) 1/200 (A3)		

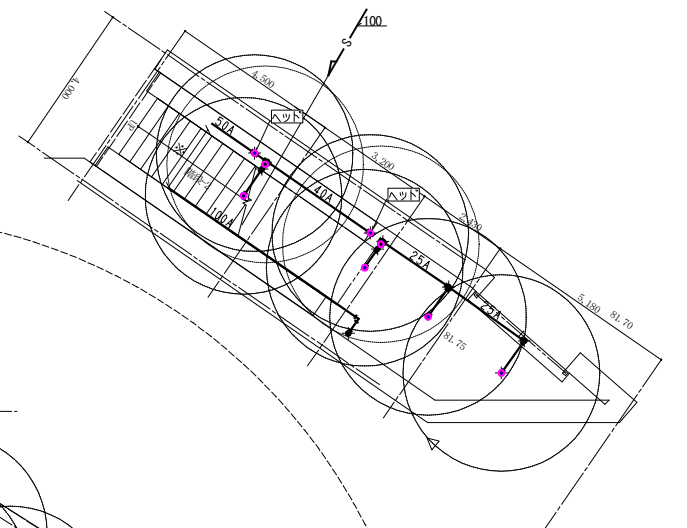

委 員 長	副 委 員 長	参 事	担 当	箕面市地域創造部 北急まちづくり推進室	工事名称 箕面宜野駅前南側交通広場地盤整備工事	設計年月日 令和 5 年 4 月 日	図面番号 M-09
			共同設計株式会社	図面名称 スプリングラフ設備 地下1階平面図	整理番号		
				縮尺 1/100 (A1) 1/200 (A3)			