

教 育 セ ン タ ー ・ 萱 野 南 図 書 館

樹 木 剪 定 業 務 委 託 仕 様 書

教育センター及び萱野南図書館樹木剪定業務等仕様書


本仕様書は、箕面市教育センター及び萱野南図書館の樹木剪定業務の委託において、甲が、乙に要求する業務の内容を示すものです。

1. 業務期間 契約期間と同じ
2. 履行場所 箕面市教育センター及び当該敷地内(箕面市船場西三丁目8番22号)
3. 業務内容及び実施日 年1回 (9月)
 - ①センター敷地内の樹木剪定。
 - ②事前に担当者と協議し、適期に実施するものとする。
 - ③残さいは、随時処分すること。処分費用は、乙の負担とする。
 - ④剪定の程度・方法は、適期をはずさぬように実施し、一層美観を高めるとともに、その樹木の持ち味を生かし、その後の生育が良好となるようにすること。
 - ⑤業務に必要な器具・消耗品などは、一切受託者の負担とし、使用器材はJIS規格等のものを使用するものとする。
 - ⑥作業箇所は、甲と乙が協議し、別添図面の樹木のうち、必要な範囲で剪定するものとする。
4. その他の注意事項
 - ①作業をするにあたっては、通行人に対して事故が起こらないように、万全の対策を図ること。
 - ②その他、この仕様書に記載のないものについては、委託者及び受託者が、協議の上決定するものとする。

参考
樹木の配置図
(閉設当時)




A+B+C) 年回

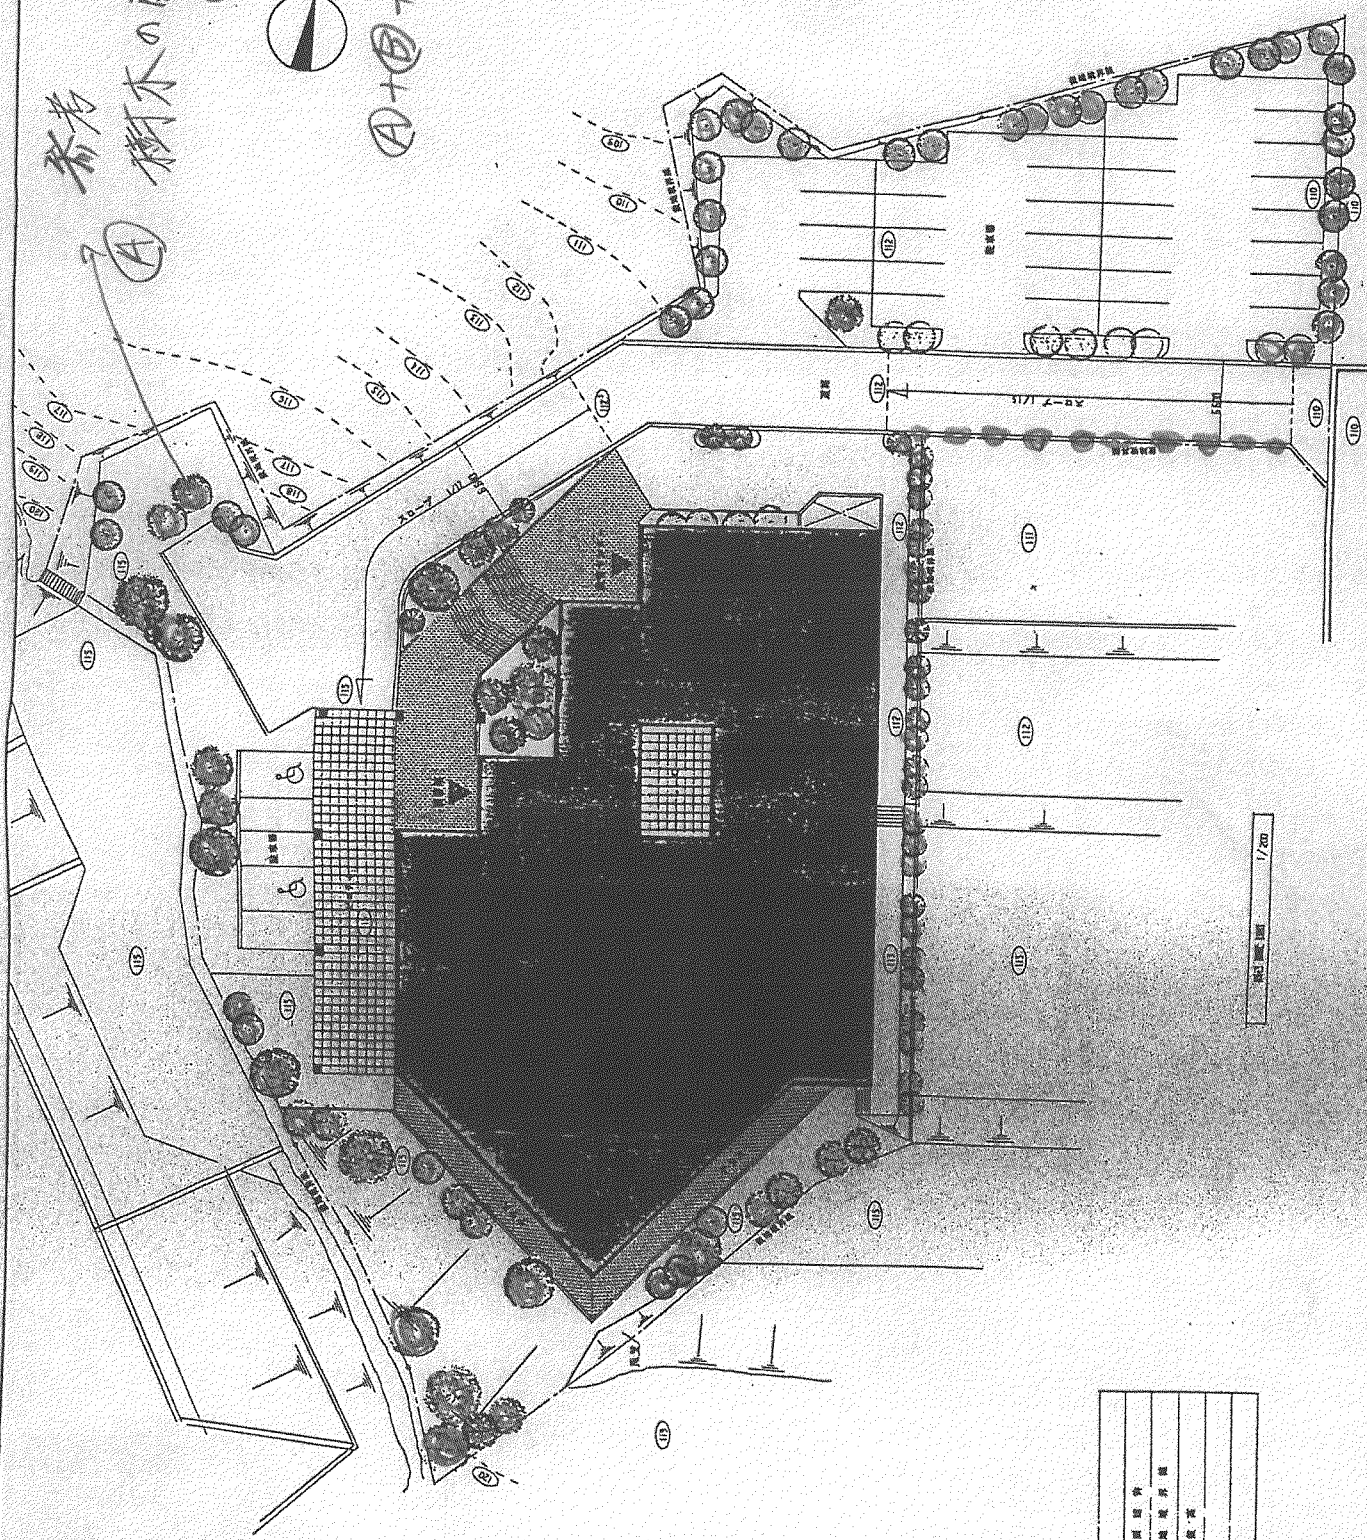



縮尺 1/200

式別	計画図
	概算図
	完成図

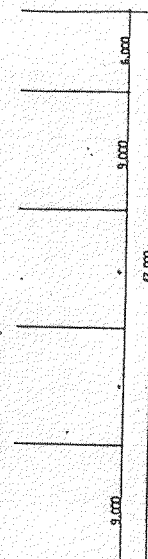

1/20 國國社

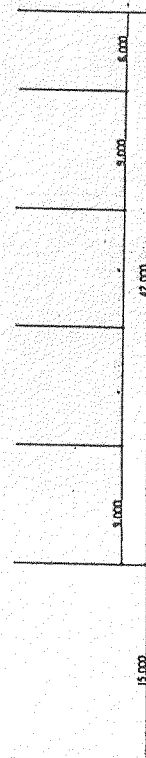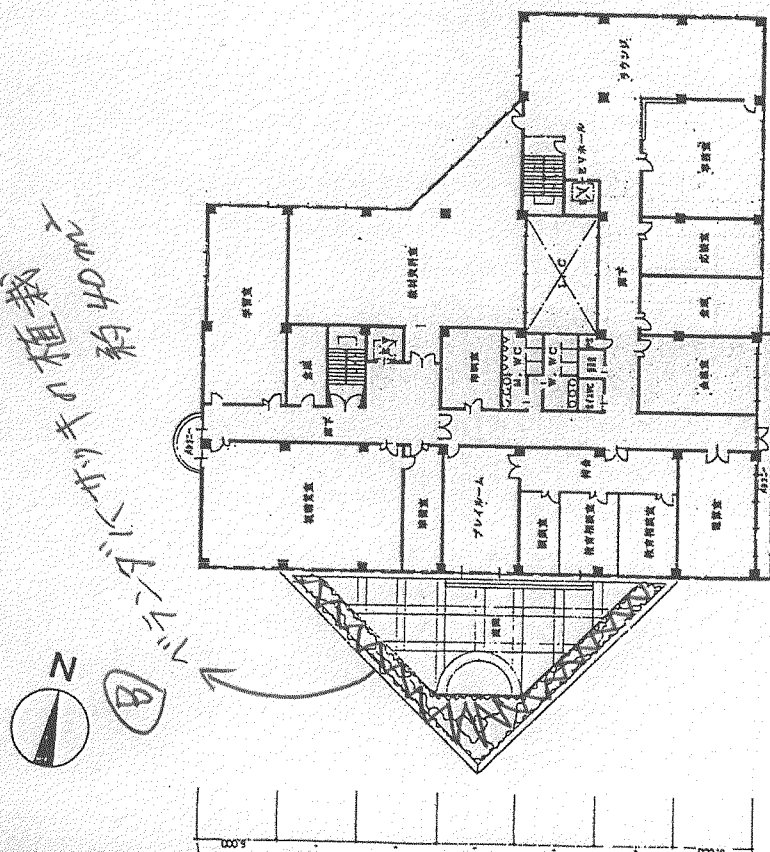

2階平面図 1/200

[illegible]

型	深さ	埋込土 (m)	バリエーション (個)	摘要
B1 (下木群植)	300	30,000	100	100m ² 当り
B2 (利植1本)	300	9,000	45	100m 当り

1. 支柱

記号	樹高 H=m	幹周 C=m	支柱型
A	H ≥ 2.5	C ≥ 0.3	三脚鳥居型支柱
B	↑	C = 0.1 ~ 0.25	二脚鳥居型支柱
C	H = 1.5 ~ 2.5		一脚支柱
D	H = 1.0 ~ 1.2		布掛支柱

→ 南設当時の
本数

数量表

記号	名 称	樹高	幹周	葉巾	数量	植付	備考
a	イチヨウ	4.0	0.15		7	A1	
b	ヤマモモ	3.5	0.2		20	↑	
c	イロハモミジ	3.0	0.12		19	A2	
d	ケアキ	4.0	0.2		18	A1	
e	クロカネモチ	3.0	0.12		4	A2	
f	ヤマホトシ	↑	↑		7	↑	
g	ウバメガシ	↑	↑		1	↑	
h	キンモクセイ	3.0		1.2	12	↑	
i	サルスベリ	3.0	0.12		9	↑	
j	イヌツゲ	2.0			4	A3	
k	アベリア	1.5			6	A4	
l	カナメモチ	↑			11	↑	
m	ツゲ	1.8			8	↑	
n	オトメツバキ	1.5			13	↑	
p	サツキ	0.5			385	B1	
q	ツバキ	0.4			320	↑	
r	ドウタンツツジ	0.5			695	↑	
s	フヨウ	1.0			90	A5	
t	アジサイ	0.4			120	B1	
u	ボケ	↑			150	↑	
v	アベリア	0.5			145	↑	
w	ツツジ	↑			790	↑	
x	ムクゲ	1.2			260		

