



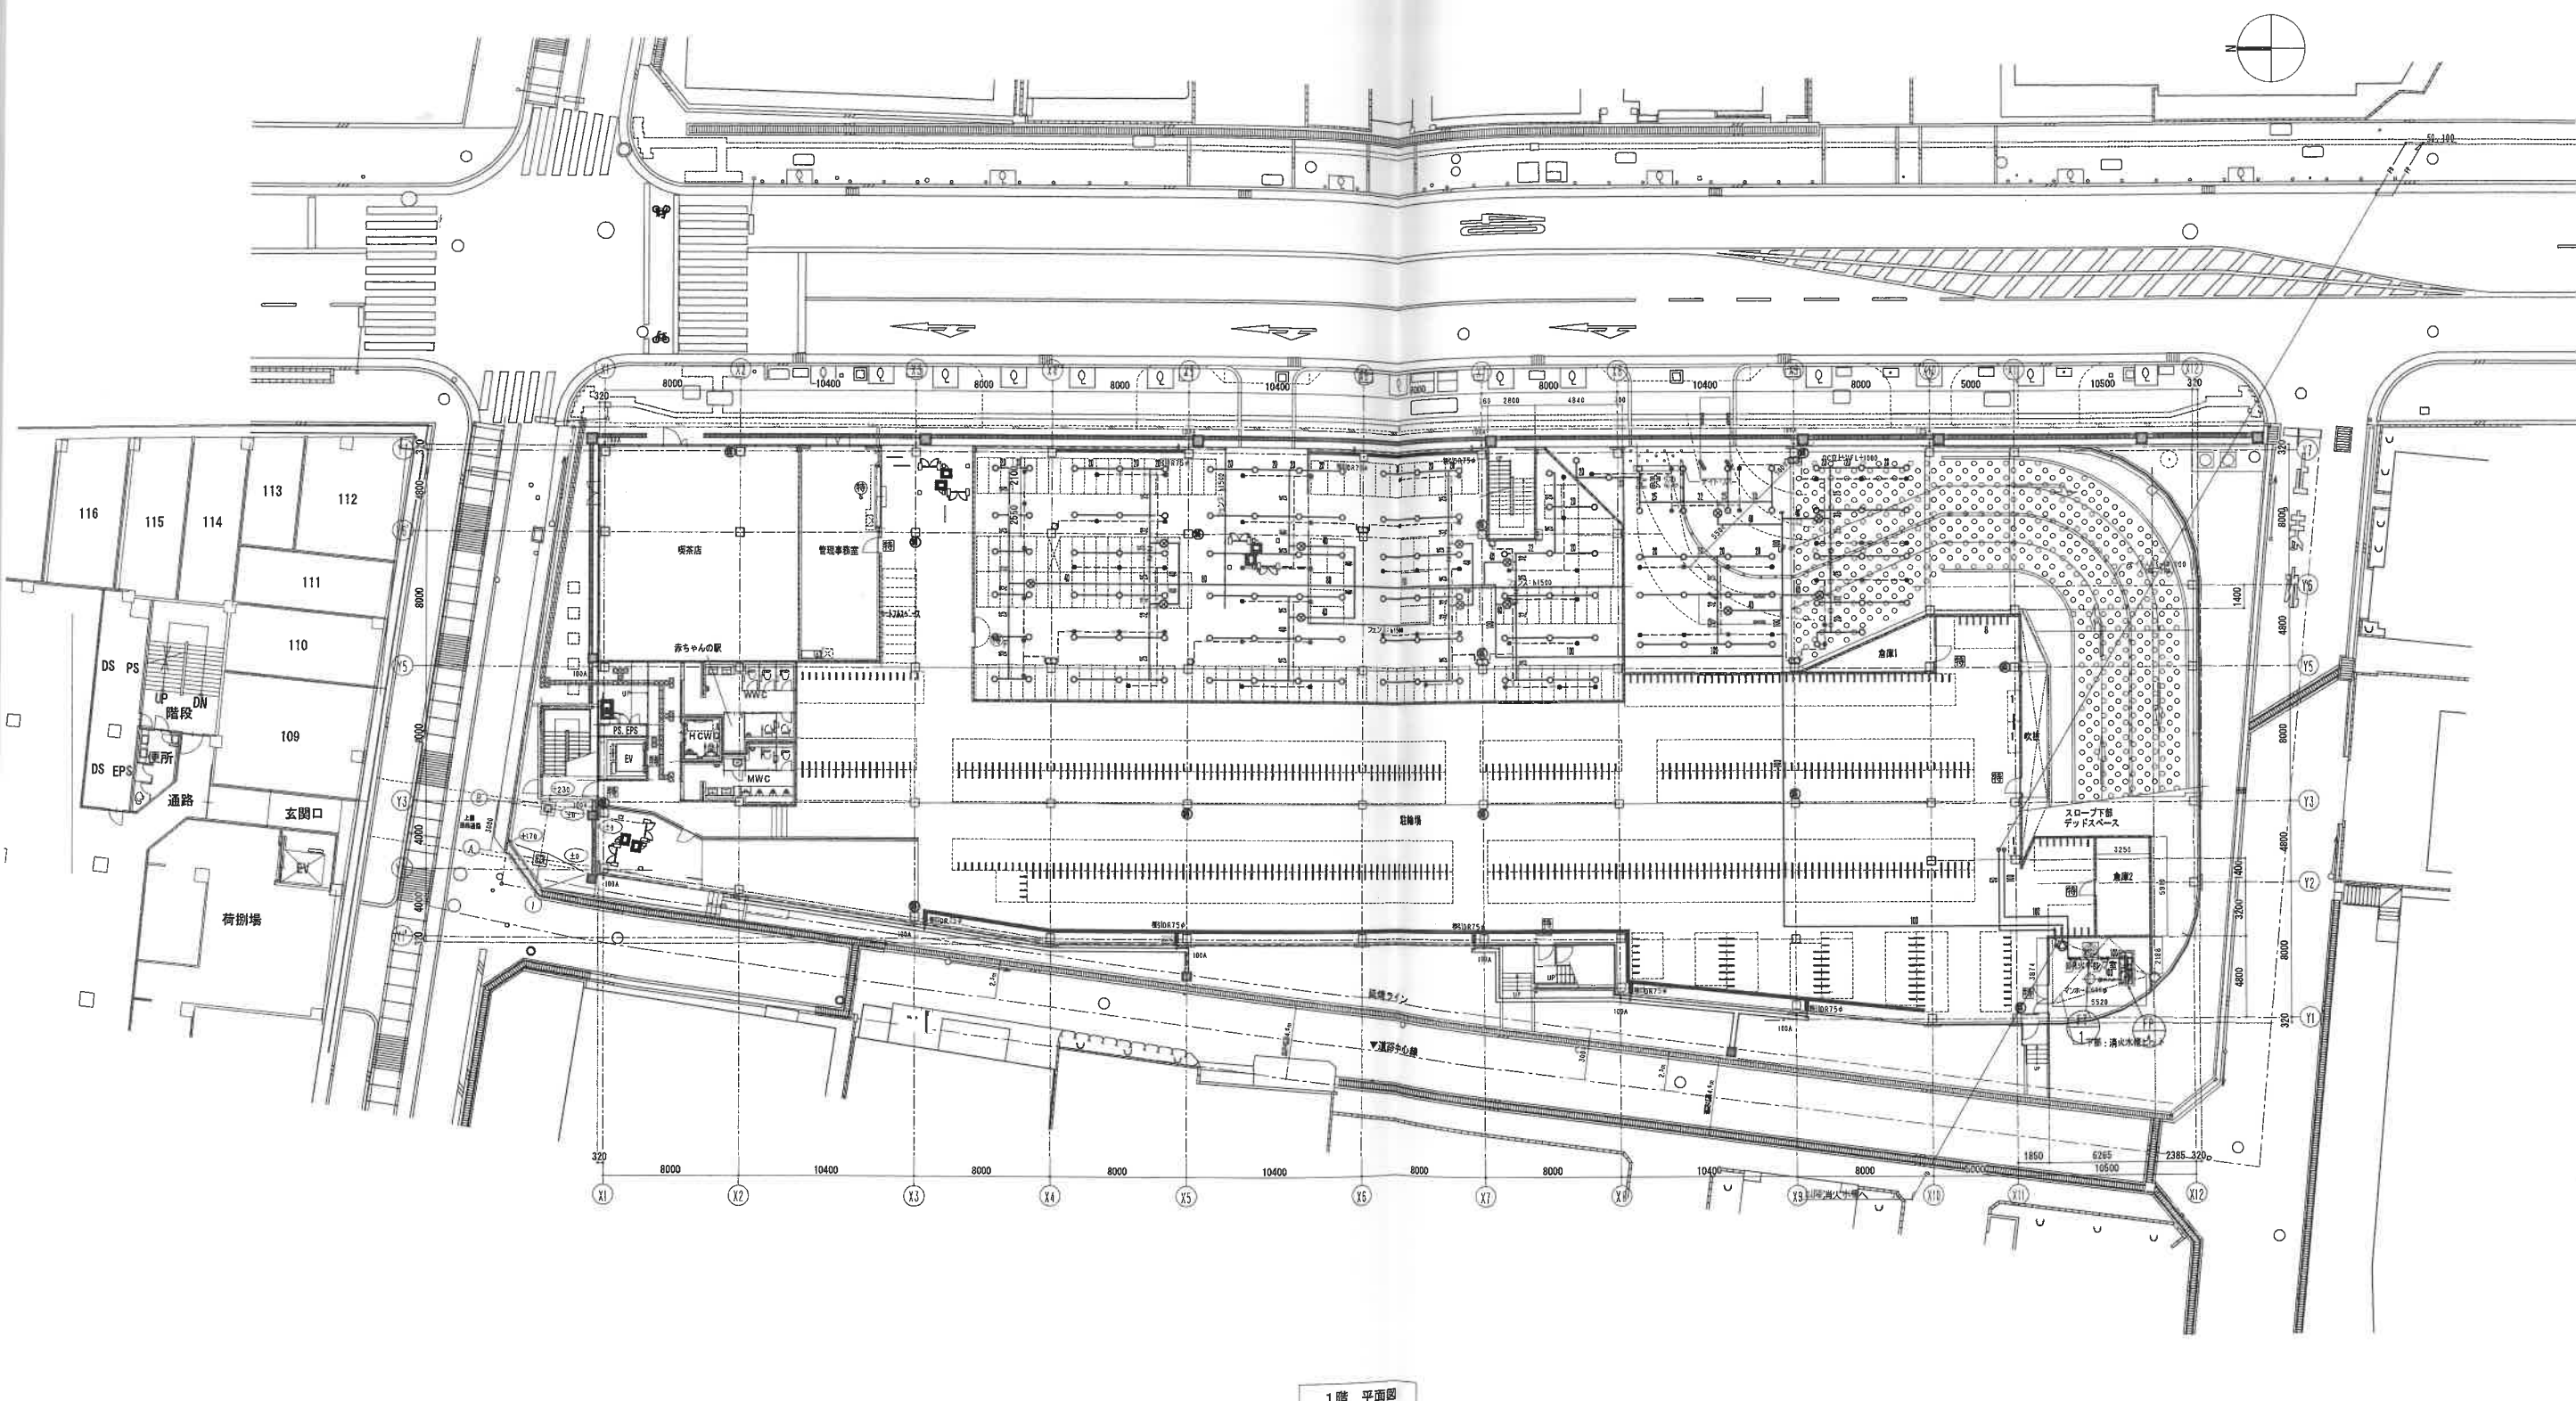


1階 平面図

竣工年月日 2016.3		特 記	■竣工図取扱い上の注意 本図面は工事完成時における建物の状態を表現した図面です。 建物の現状に合わせて作成しておりますが、万一建物の現状と図面に食い違いが生じた場合には、 建物の現状を優先させていただきますことをご了承下さい。	株式会社 大建設 一級建築士事務所 大阪府知事登録(タ)第404号	按にこころを DATE 2016 03 CHECK	PROJ. NO. 0-2014-035	PROJ. TITLE 箕面駅前第一駐車場・駐輪場等複合施設新築工事		機械
設計者印	施工者印						DWG. TITLE 消火設備 1階平面図 SCALE 1:200 (A1) 1:400 (A3)		

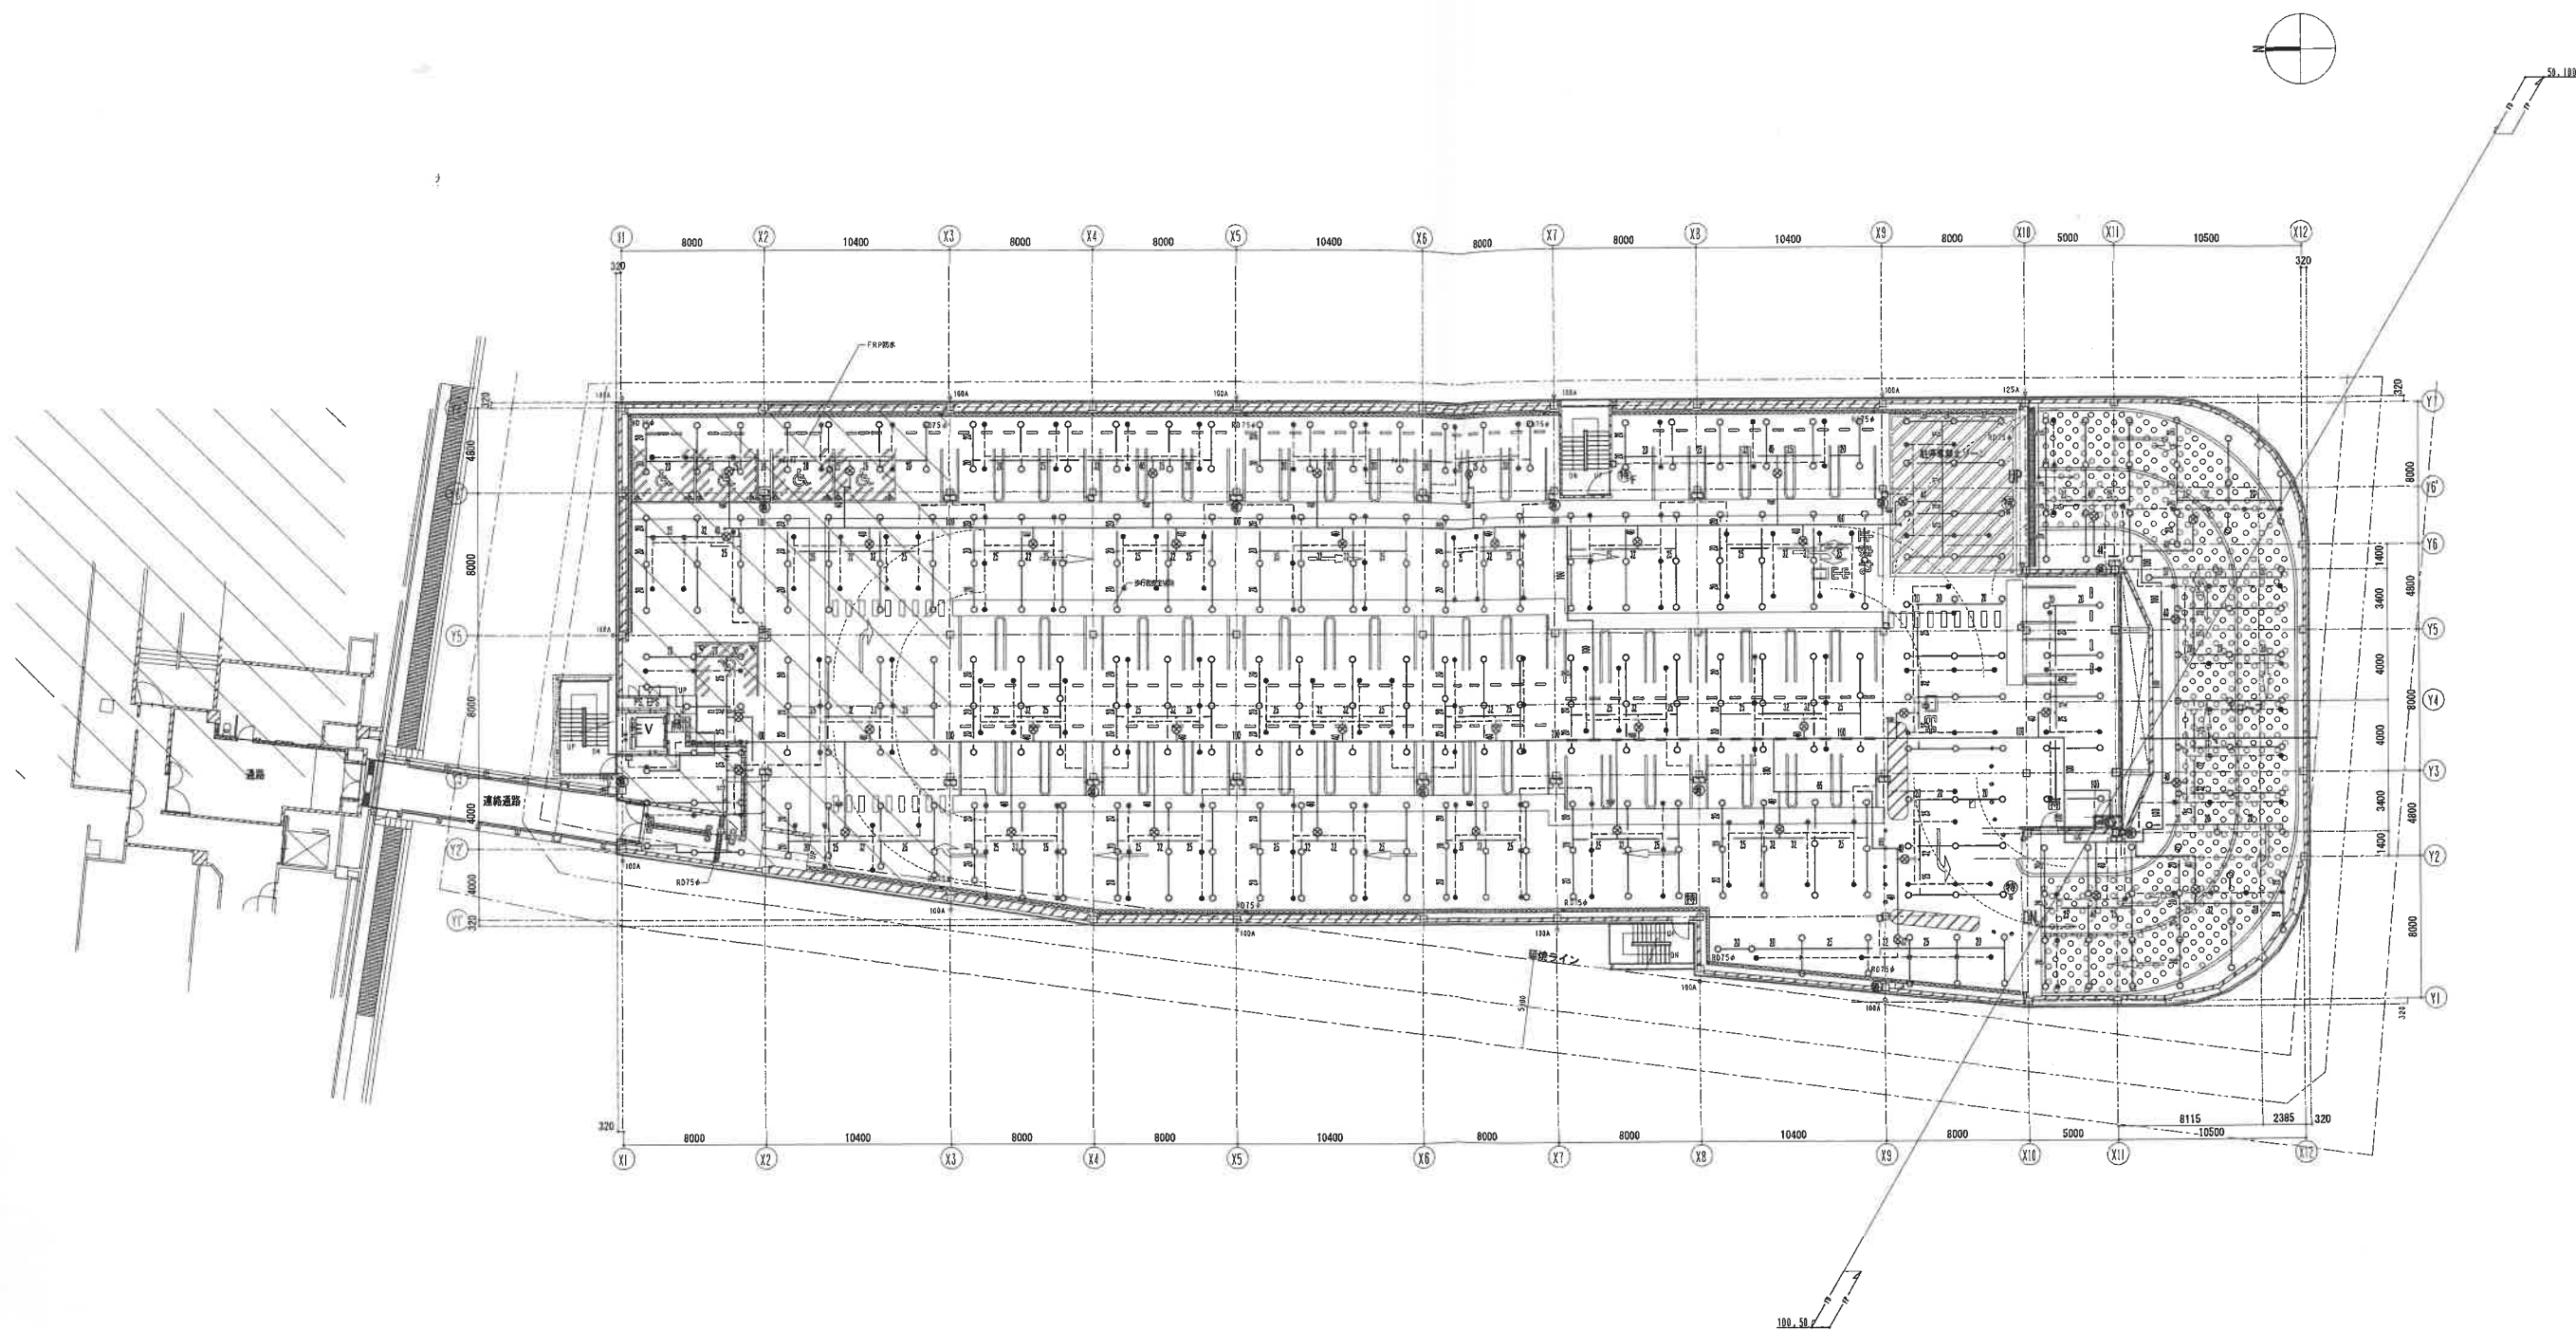


2階 平面図

竣工年月日 2016.3 設計者 他工者印	特記	竣工図取扱い上の注意 本図面は工事完成後における建物の状態を表現した図面です。 建物の現状に合わせて作成しておりますが、万一建物の現状と図面に食い違いが生じた場合には、 建物の現状を優先させていただきますことを予めご了承ください。	株式会社 大建設 一級建築士事務所 大阪府知事登録(タ)第404号	校印 DATE 2016.03 CHECK	PROJ. NO. 0-2014-035	PROJ. TITLE 箕面駅前第一駐車場・駐輪場等複合施設新築工事 消火設備 2階平面図 1:200 (A1) SCALE 1:400 (A3)	機械 15
--------------------------	----	--	--	-----------------------------	----------------------	---	----------

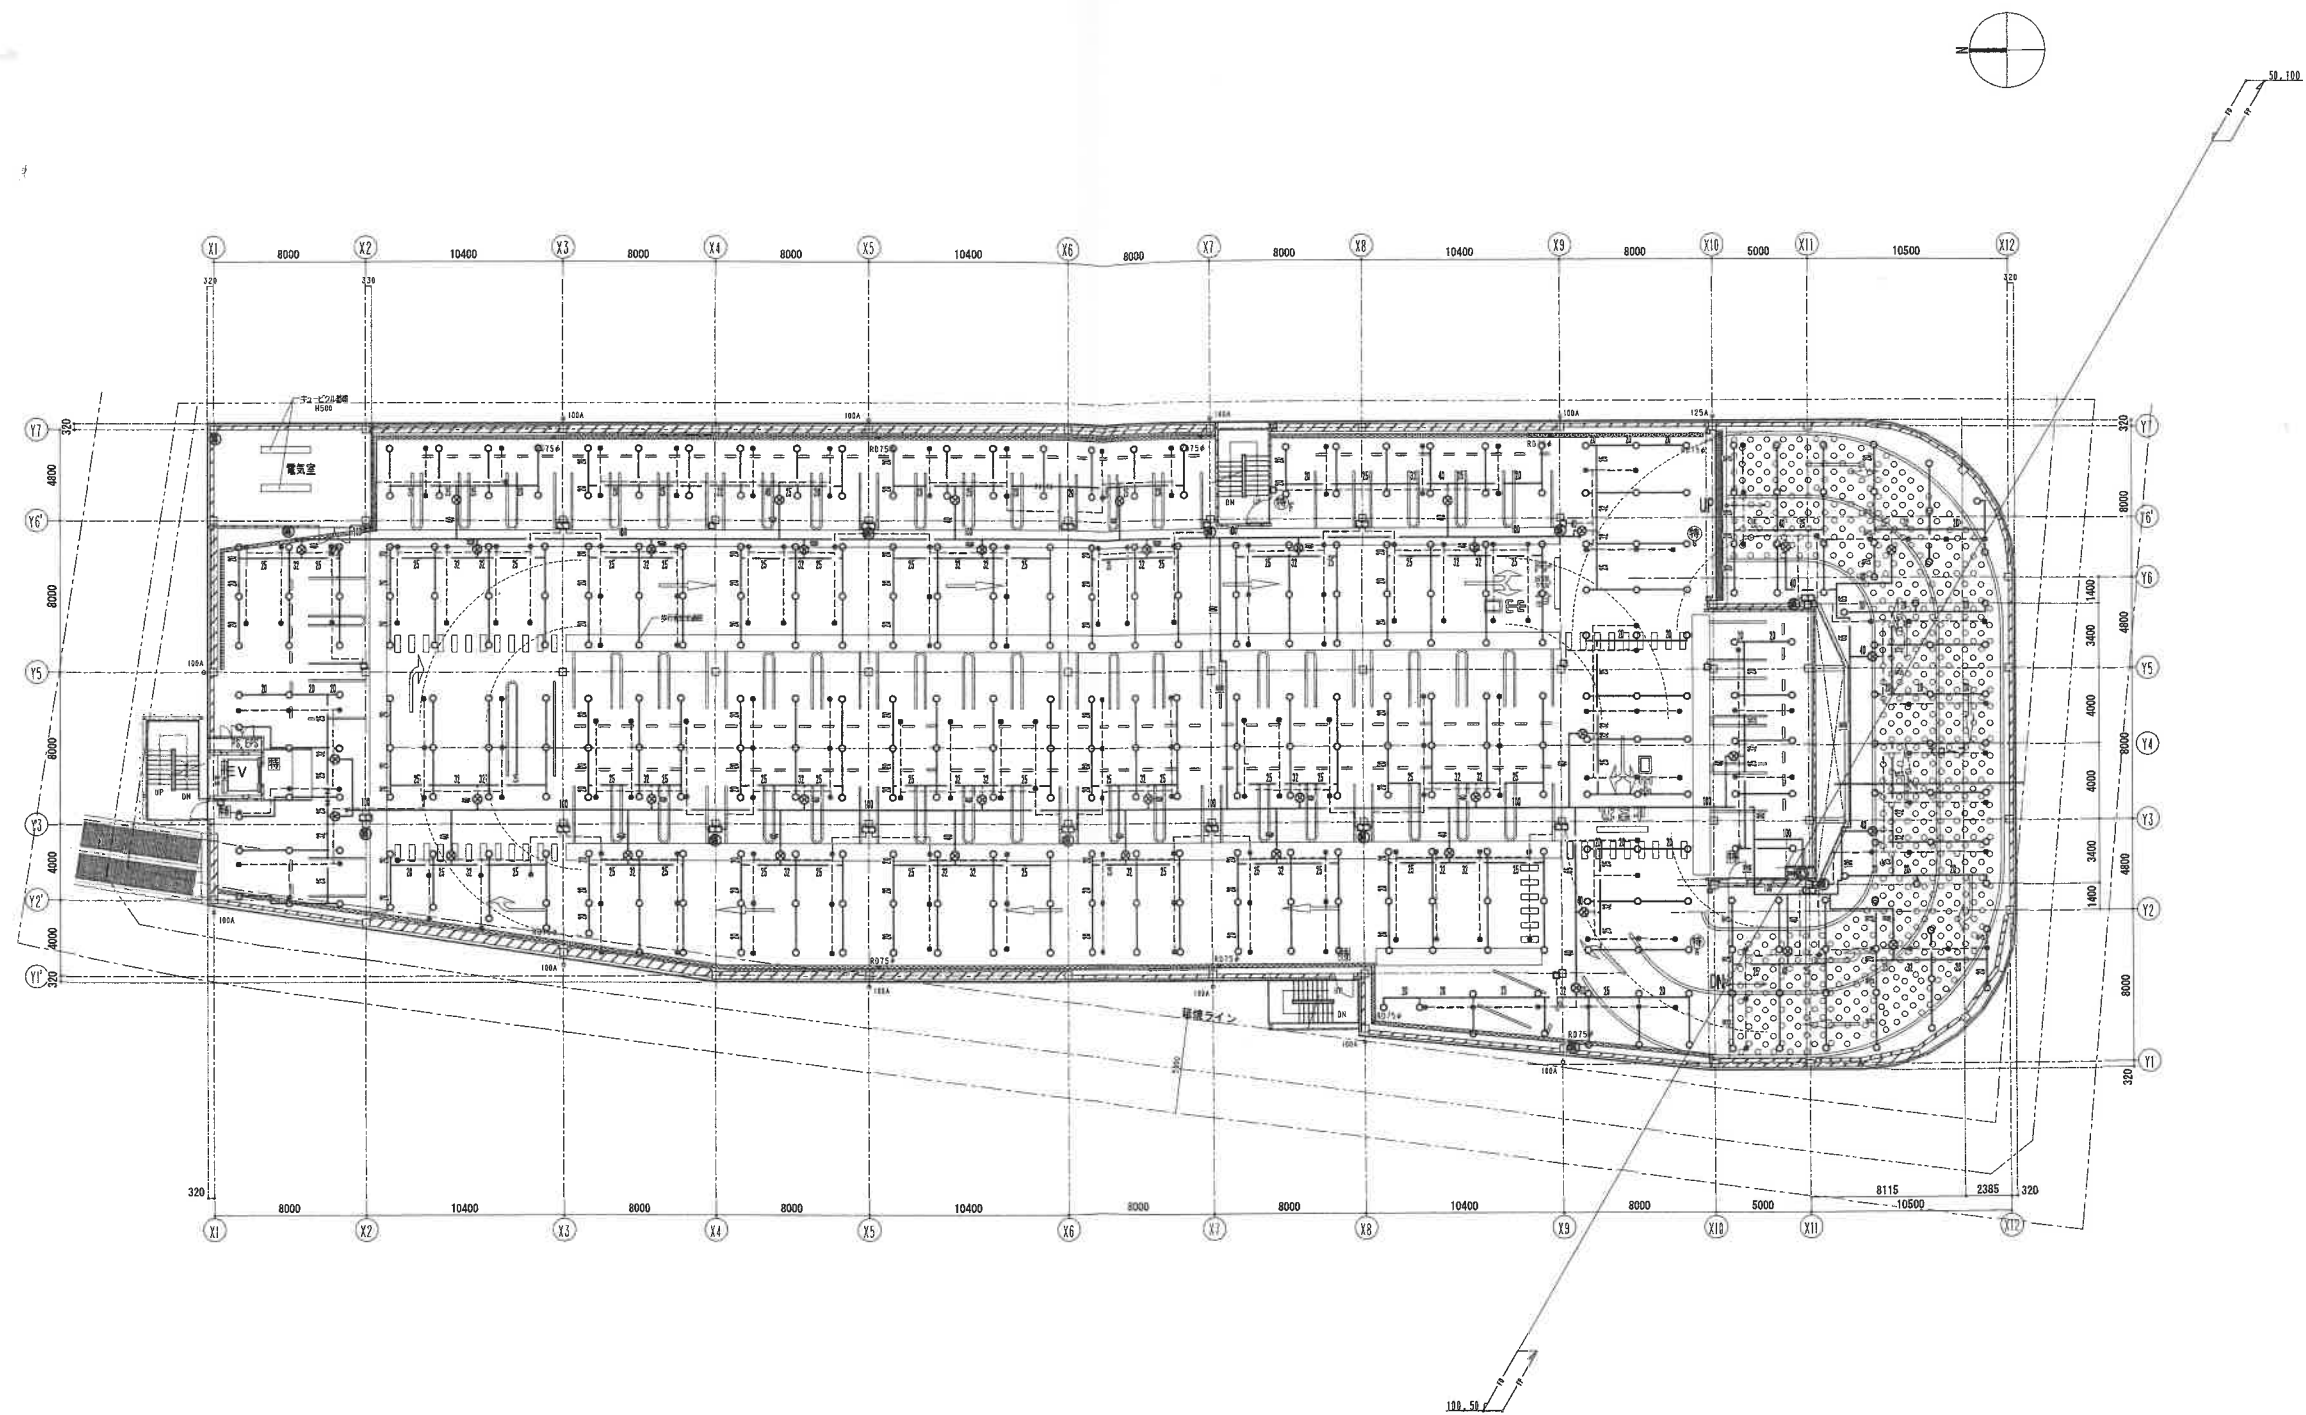


3階 平面図

竣工年月日 2016.3		特 記	■竣工図取扱い上の注意 本図面は工事完成時における建物の状態を表現した図面です。 建物の現状に合わせて作成しておりますが、万一建物の現状と図面に食い違いが生じた場合には、 建物の現状を優先させていただきますことを予めご了承下さい。	株式会社 大建設 一級建築士事務所 大阪府知事登録(タ)第404号	按にこころを		DATE	PROJ NO.	PROJ TITLE	PROJ TITLE	機械
設計者印	施工者印				2016 03	0-2014-035	箕面駅前第一駐車場・駐輪場等複合施設新築工事	消火設備 3階平面図	1:200 (A1) SCALE 1:400 (A3)	DWG NO.	16

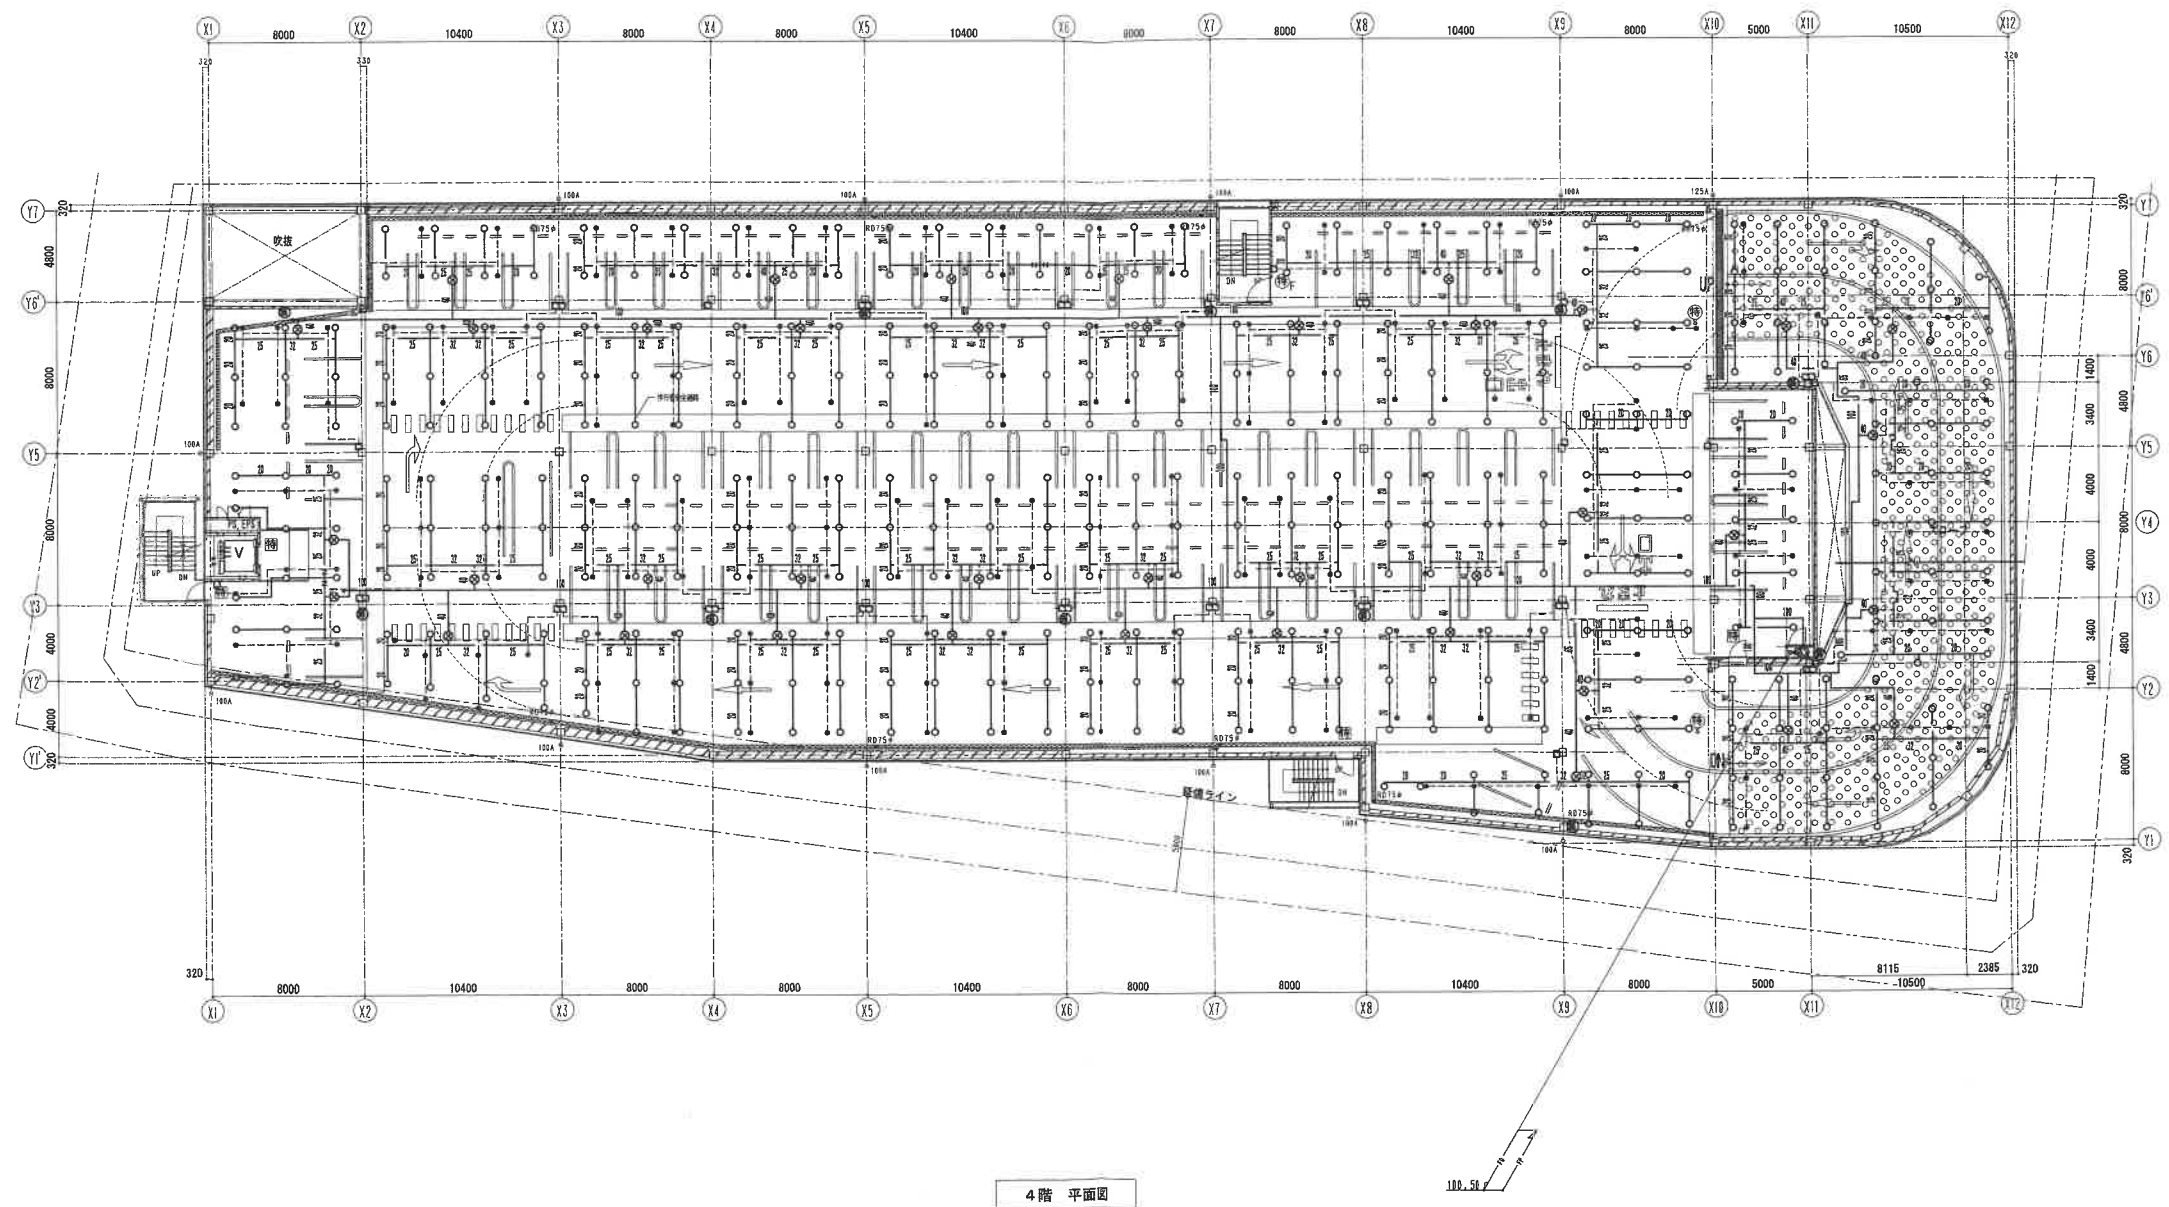


4階平面図

竣工年月日 2016.3	特記	■竣工図取扱い上の注意 本図面は工事完成時における建物の状態を表現した図面です。 建物の現状に合わせて作成しておりますが、万一建物の現状と図面に食い違いが生じた場合には、 建物の現状を優先させていただきますことを予めご了承下さい。	株式会社 大建設 一級建築士事務所 大阪府知事登録(タ)第404号	図面をここに貼る DATE 2016 03 CHECK PROJ. NO. 0-2014-035	消火設備	4階平面図	1:200 (A1) SCALE 1:400 (A3)	機械	17
--------------	----	--	---	---	------	-------	--------------------------------	----	----

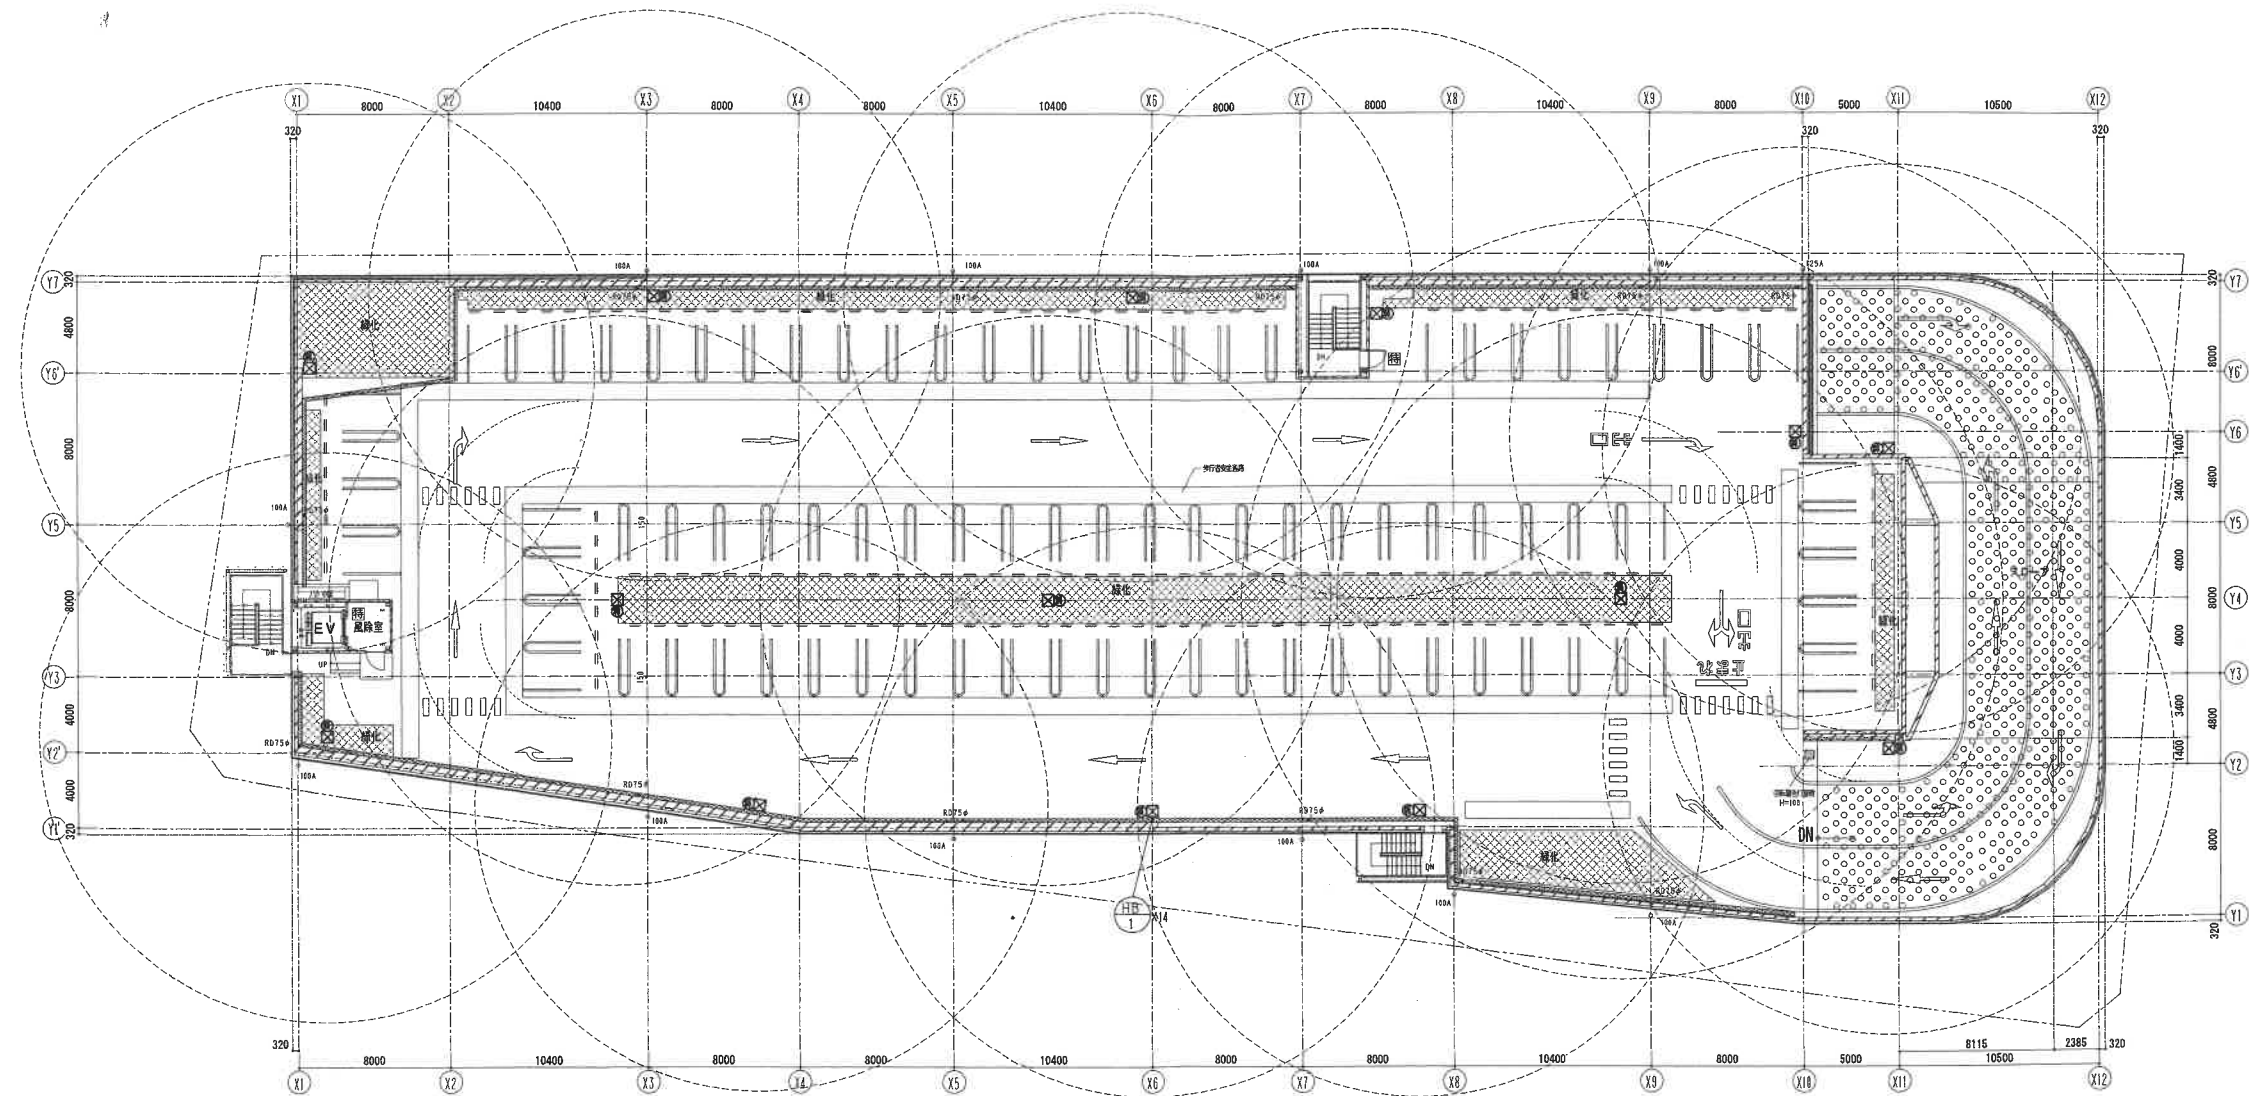

R階 平面図



竣工年月日 2016.3		特記	■竣工図取扱い上の注意 本図面は工事完成時における建物の状態を表現した図面です。 建物の現状に合わせて作成しておりますが、万一建物の現状と図面に食い違いが生じた場合には、 建物の現状を優先させていただきますことを予めご了承下さい。	株式会社 大建設 一級建築士事務所 大阪府知事登録(夕)第404号	技にこころを DATE 2016 03 CHECK	PROJ. NO. 0-2014-035	PROJ. TITLE 箕面駅前第一駐車場・駐輪場等複合施設新築工事	機械
設計者印	施工者印						DWG. TITLE 消火設備 R階平面図 1:200 (A1) SCALE 1:400 (A3)	DWG. NO. 18

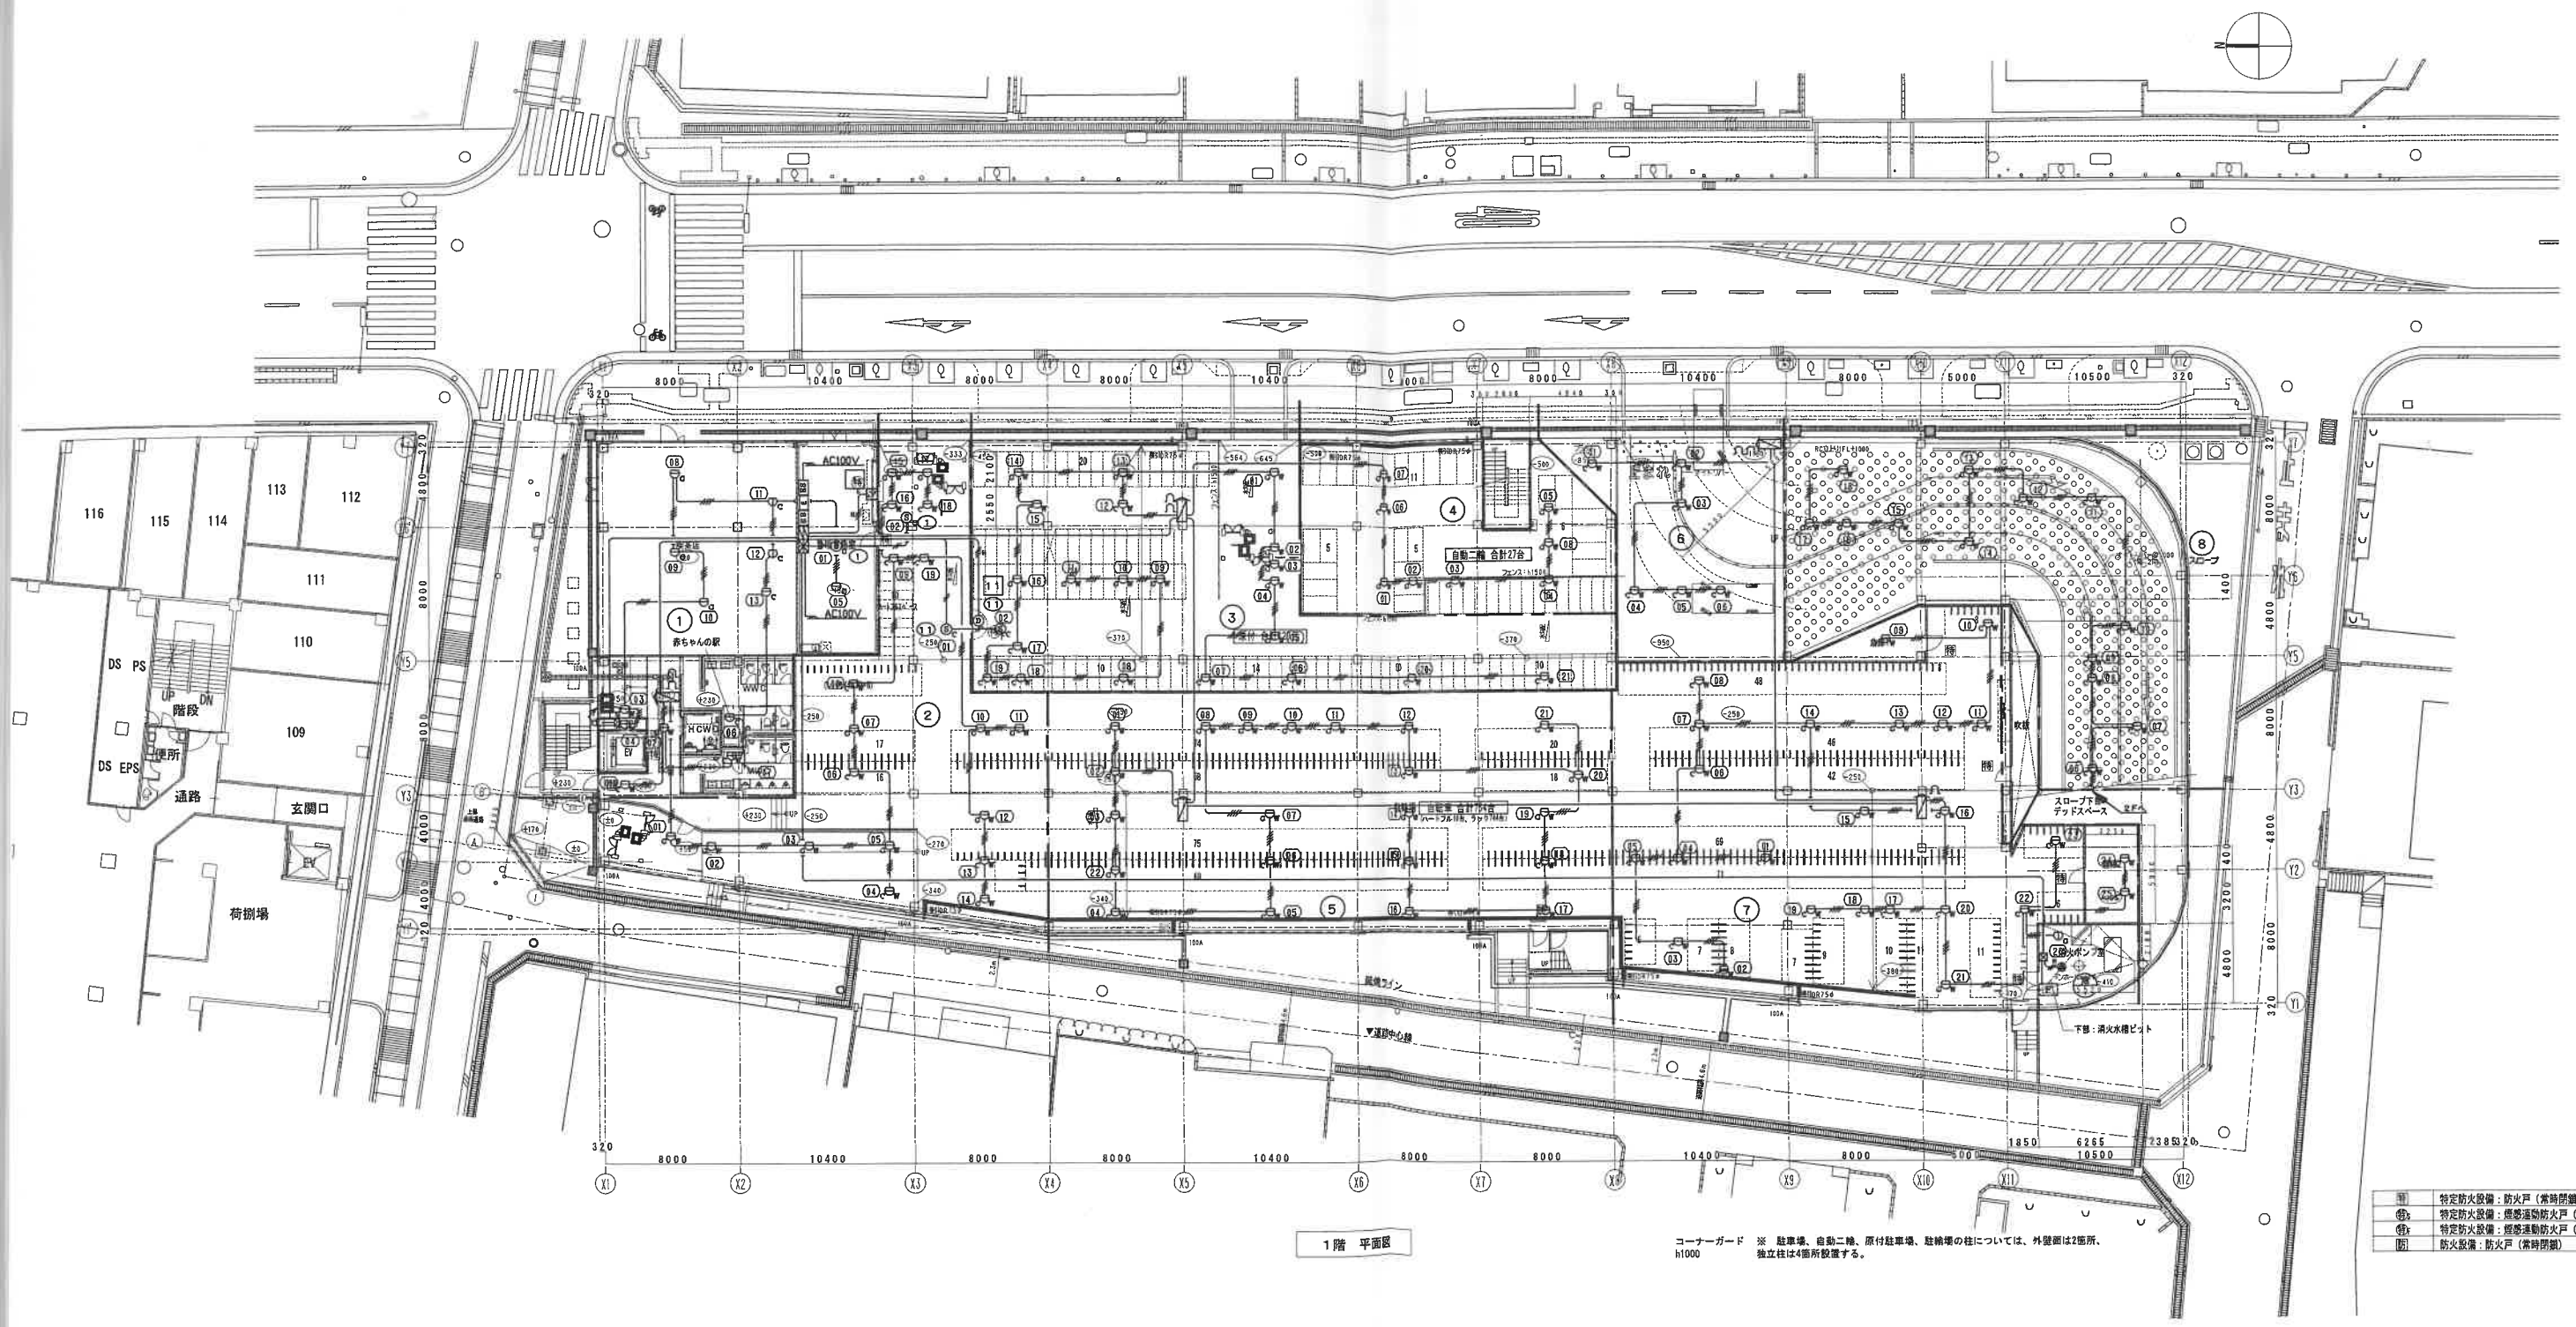

■	特定防火設備：防火戸（常時閉鎖）
■	特定防火設備：煙幕運動防火戸（常開）シャッター
■	特定防火設備：煙幕運動防火戸（常開）
■	防火設備：防火戸（常時閉鎖）

コーナガード ※ 駐車場、自動二輪、原付駐車場、駐輪場の柱については、外壁面は2箇所、独立柱は4箇所設置する。


軒線（立上り、引下り等）は所定図例とする

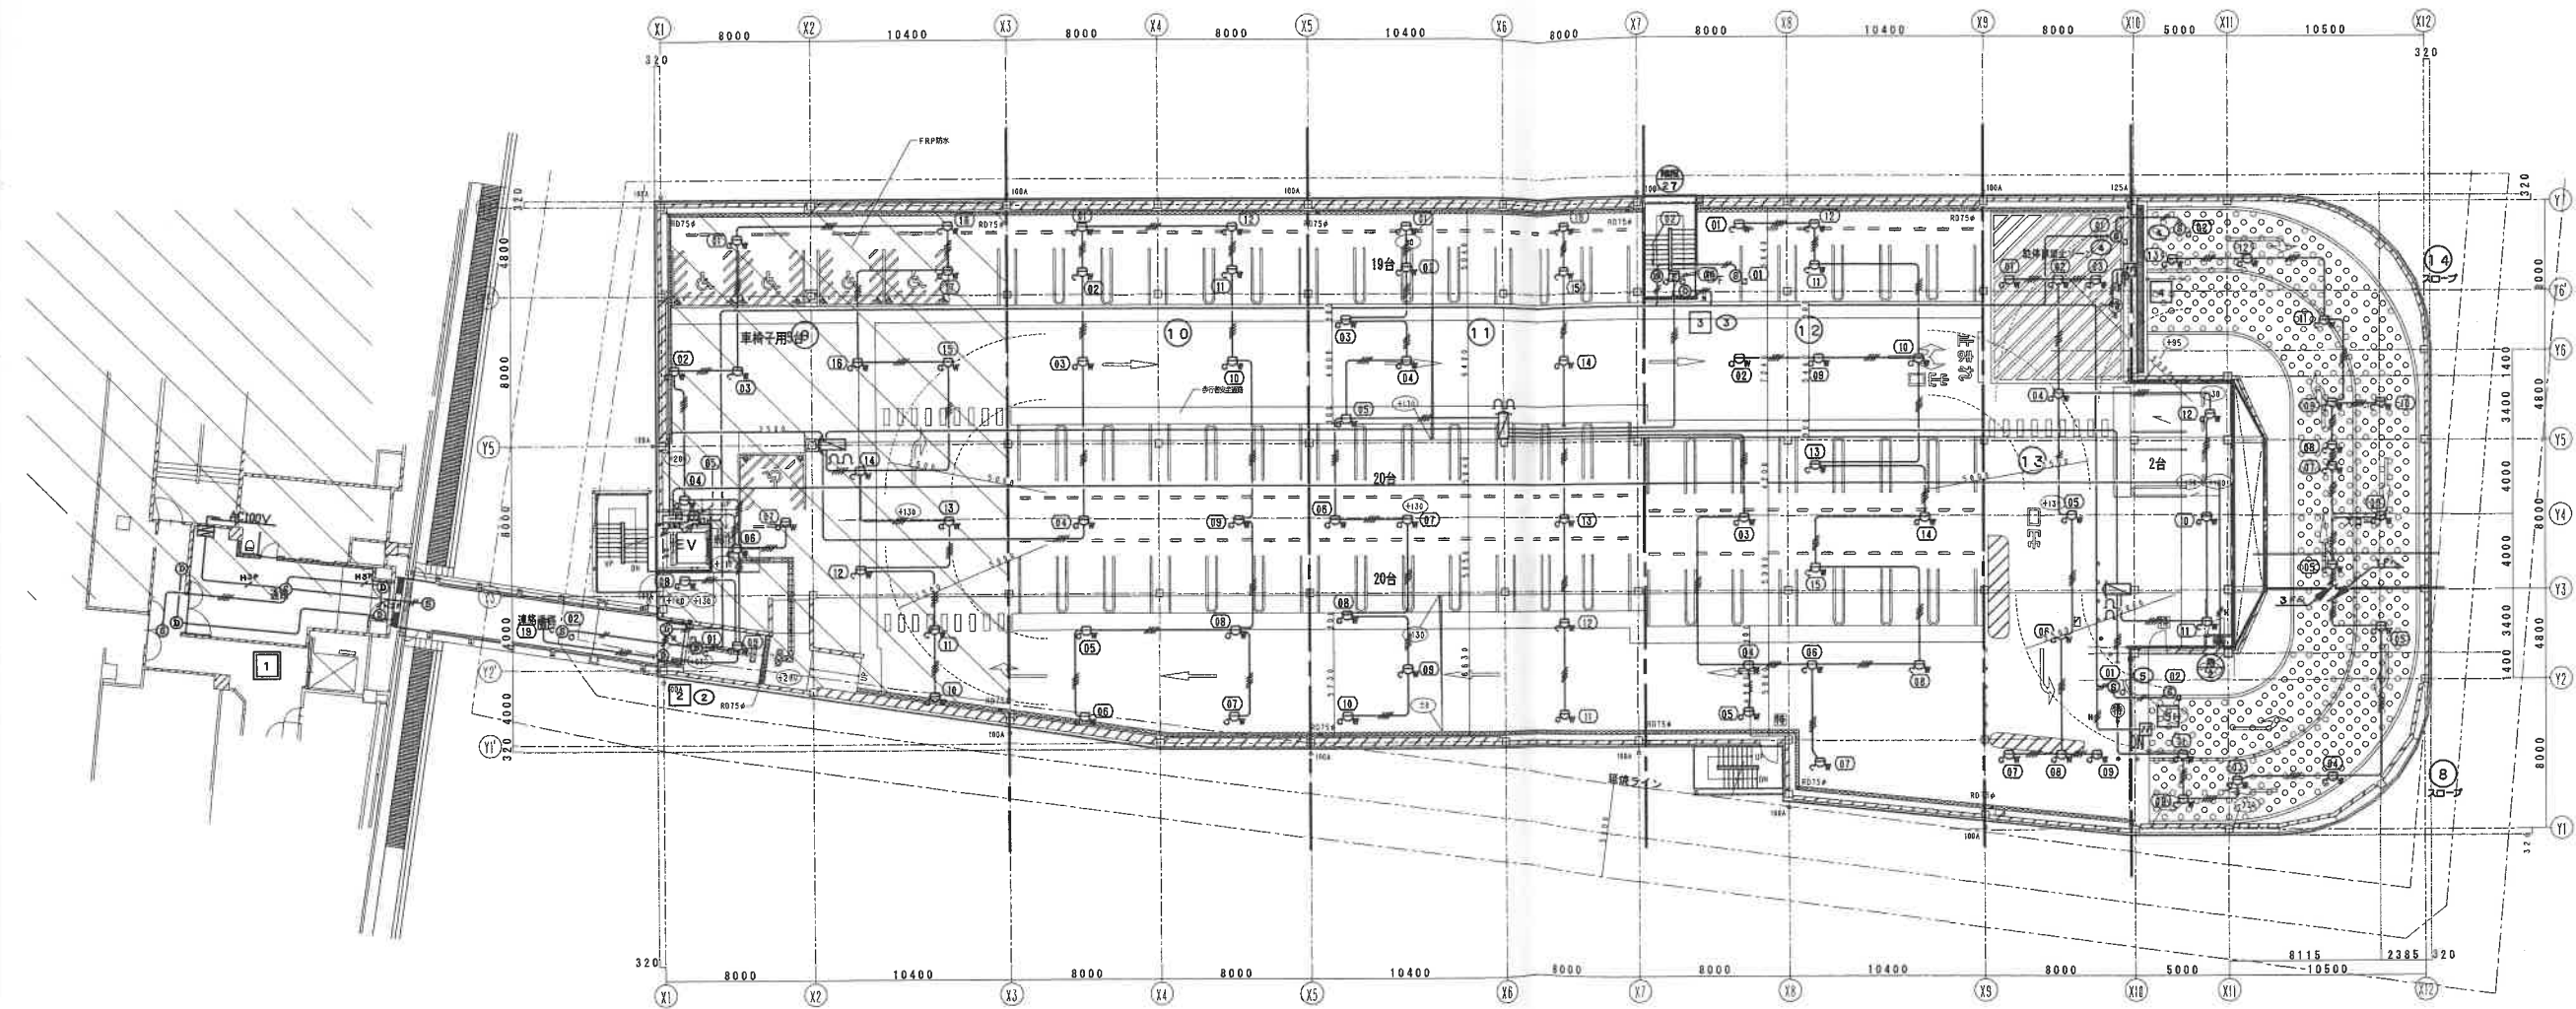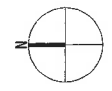

2階 平面図

- 図1 特定防火設備：防火戸（常時閉鎖）
- 図2 特定防火設備：煙感連動防火戸（常開）シャッター
- 図3 特定防火設備：煙感連動防火戸（常開）
- 図4 防火設備：防火戸（常時閉鎖）

軒線（上り、下り）は系統図参照とする

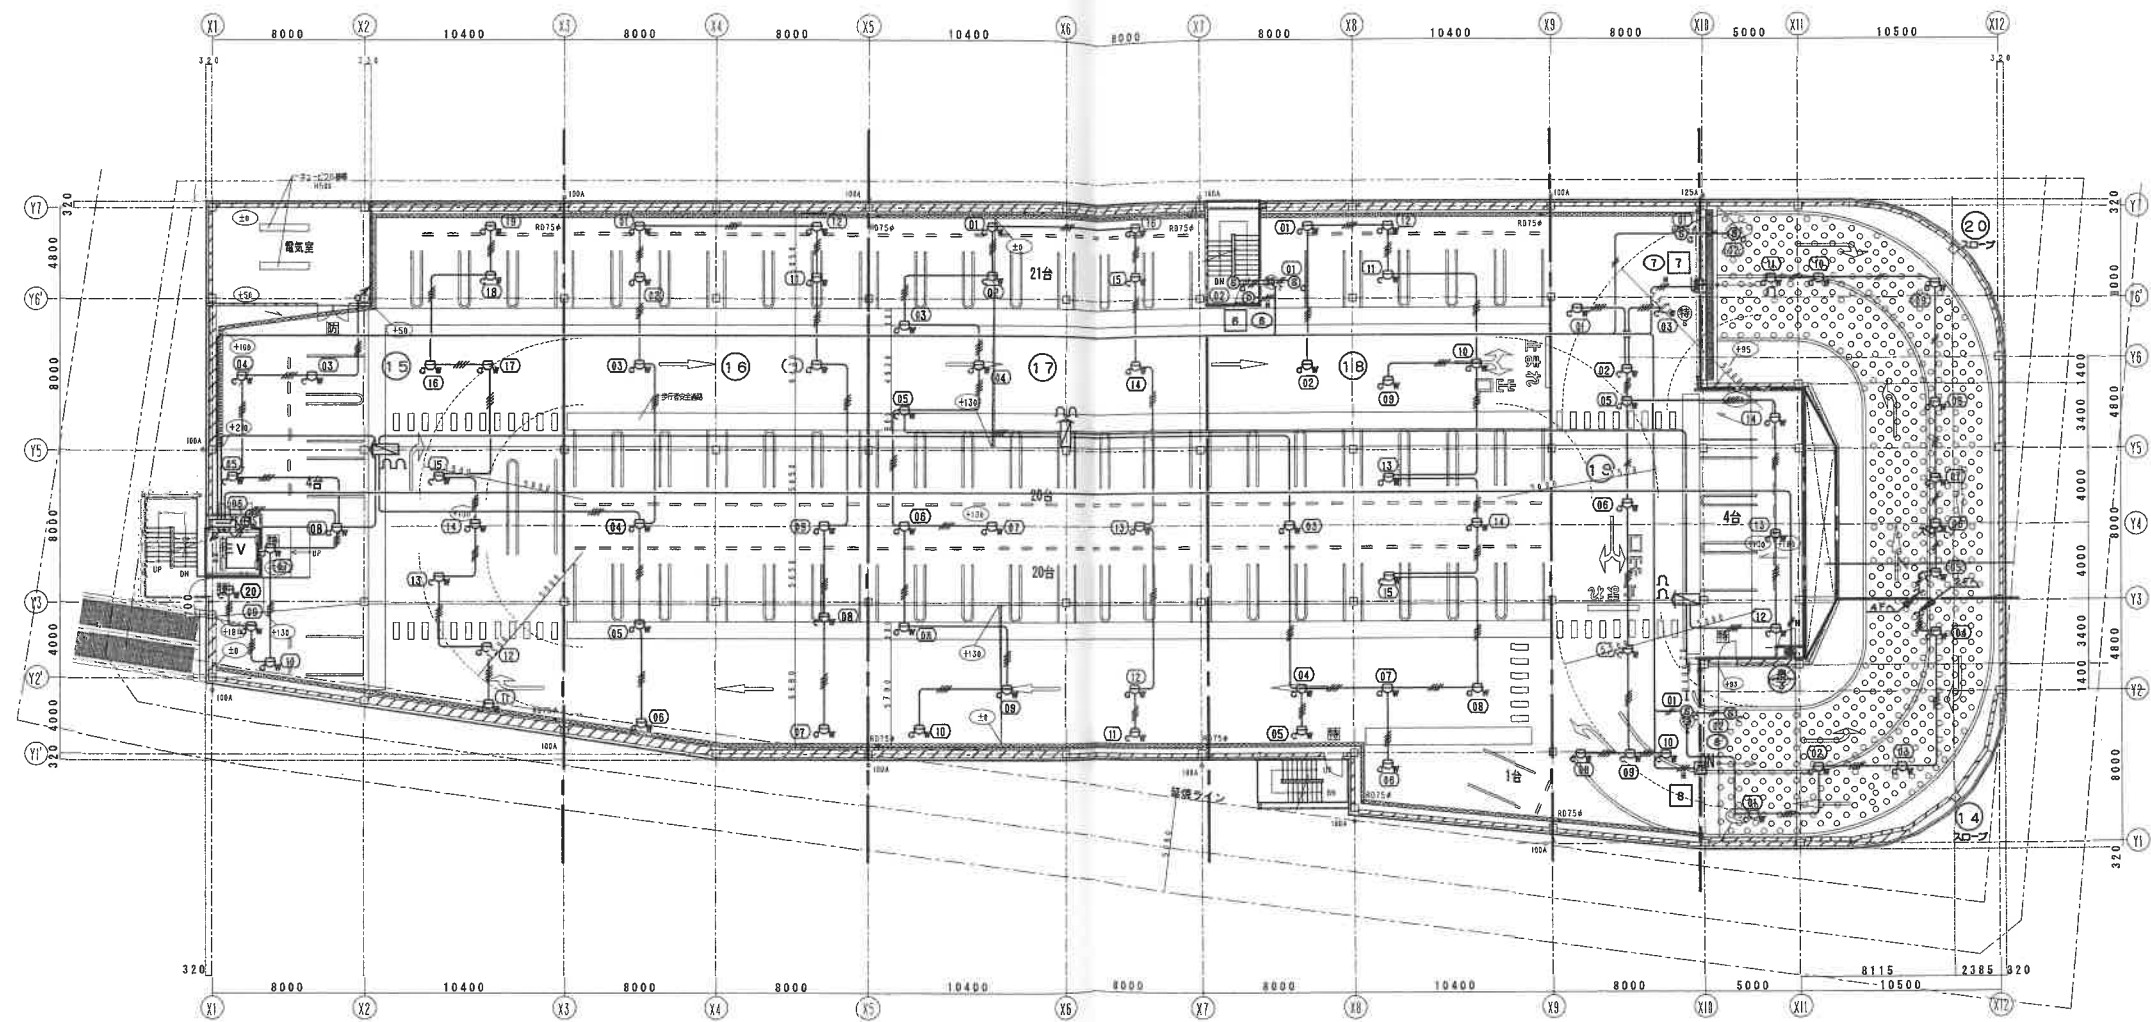

3階 平面図

図	特定防火設備：防火戸（常時閉鎖）
図	特定防火設備：煙感連動防火戸（常開）シャッター
図	特定防火設備：煙感連動防火戸（常開）
図	防火設備：防火戸（常時閉鎖）


竣工年月日	2016.3	特記	■竣工図取扱い上の注意
設計者印	施工者印		本図面は工事完成時における建物の状態を表現した図面です。
			建物の現状に合わせて作成しておりますが、万一建物の現状と図面に食い違いが生じた場合には、
			建物の現状を優先させていただきますことを予めご了承下さい。

株式会社
大建設
一級建築士事務所 大阪府知事登録(タ)第404号

図にこそを
DATE
2016 03
CHECK
PROJ. NO.
0-2014-035


PROJ. TITLE
箕面駅前第一駐車場・駐輪場等複合施設新築工事
図面 TITLE
自動火災報知設備 3階平面図
SCALE
1:200 (A1)
1:400 (A3)

電気
39

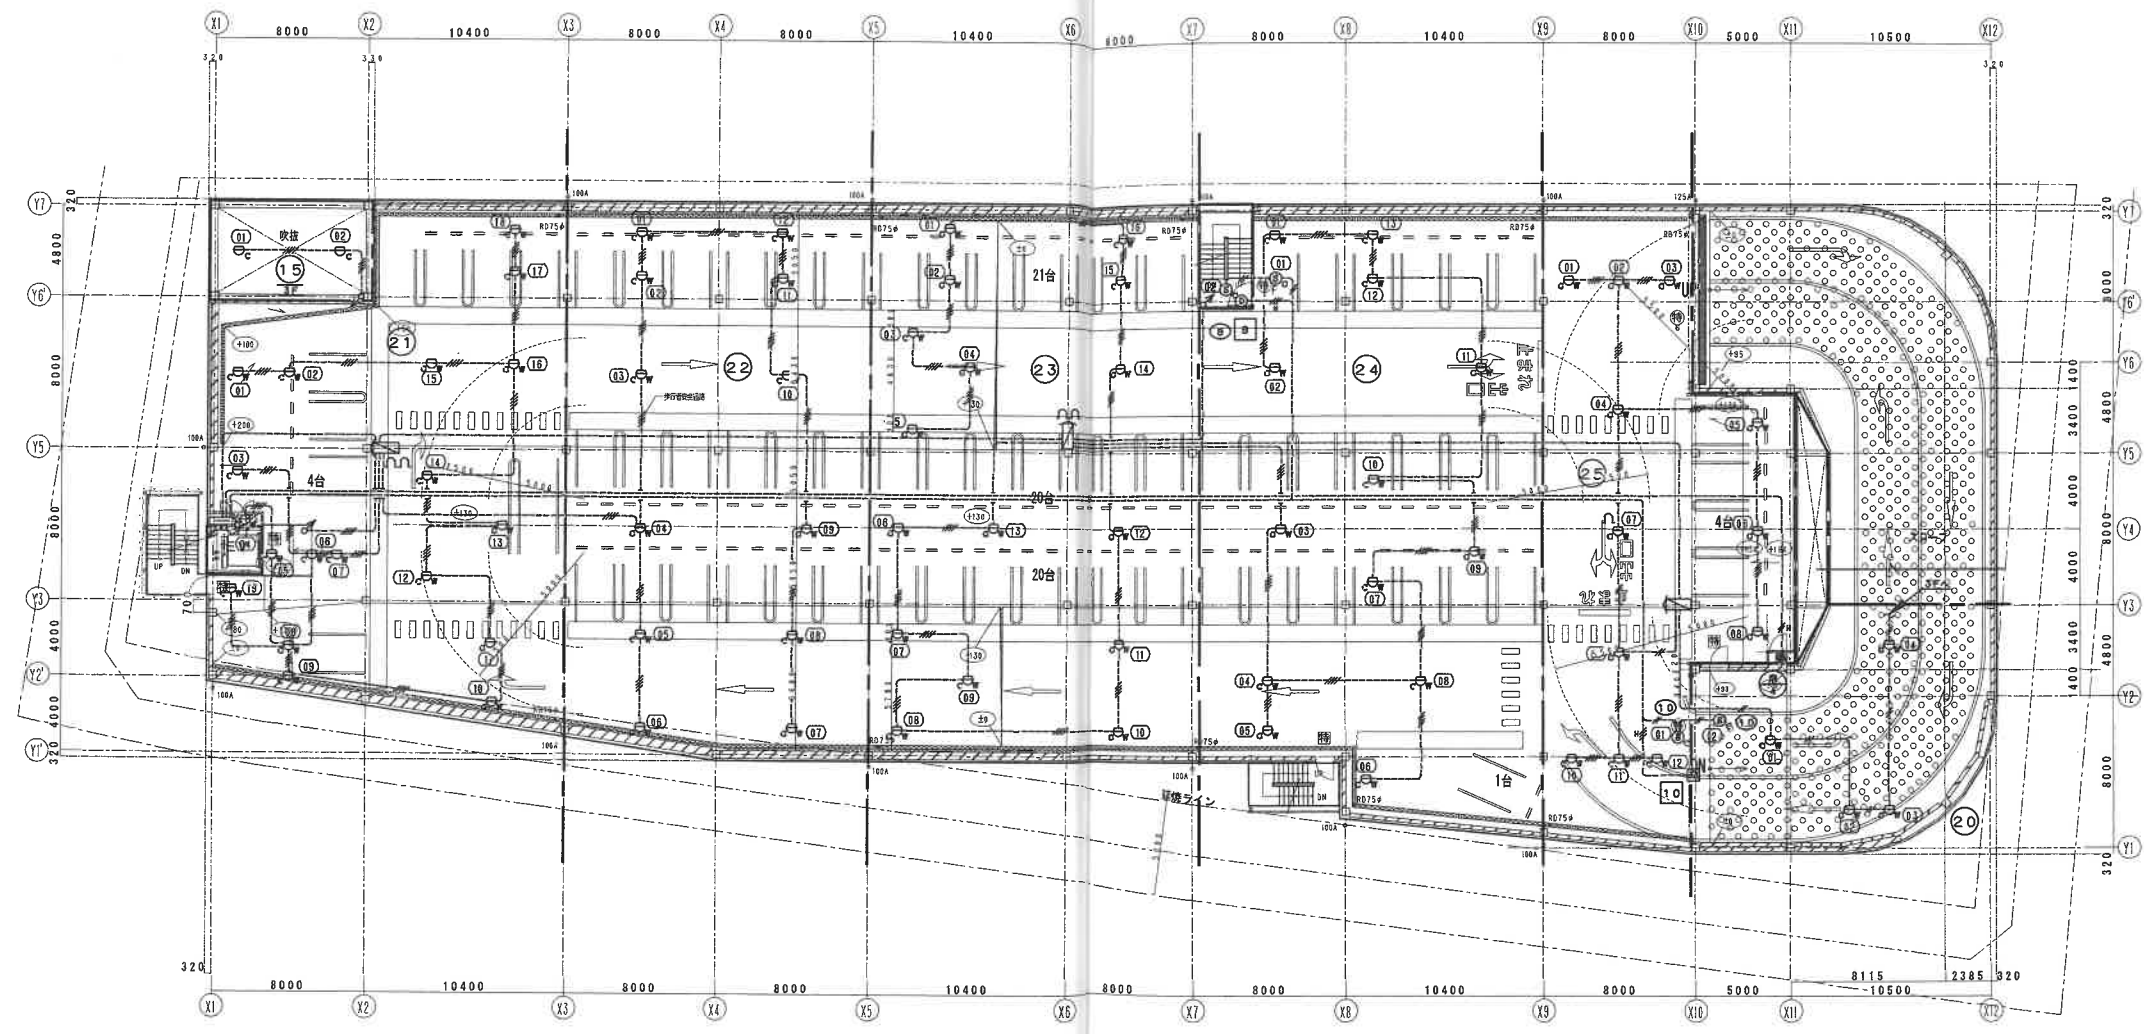

4階 平面図


例1	特定防火設備：防火戸（常時閉鎖）
例2	特定防火設備：煙感連動防火戸（常開）シャッター
例3	特定防火設備：煙感連動防火戸（常開）
例4	防火設備：防火戸（常時閉鎖）

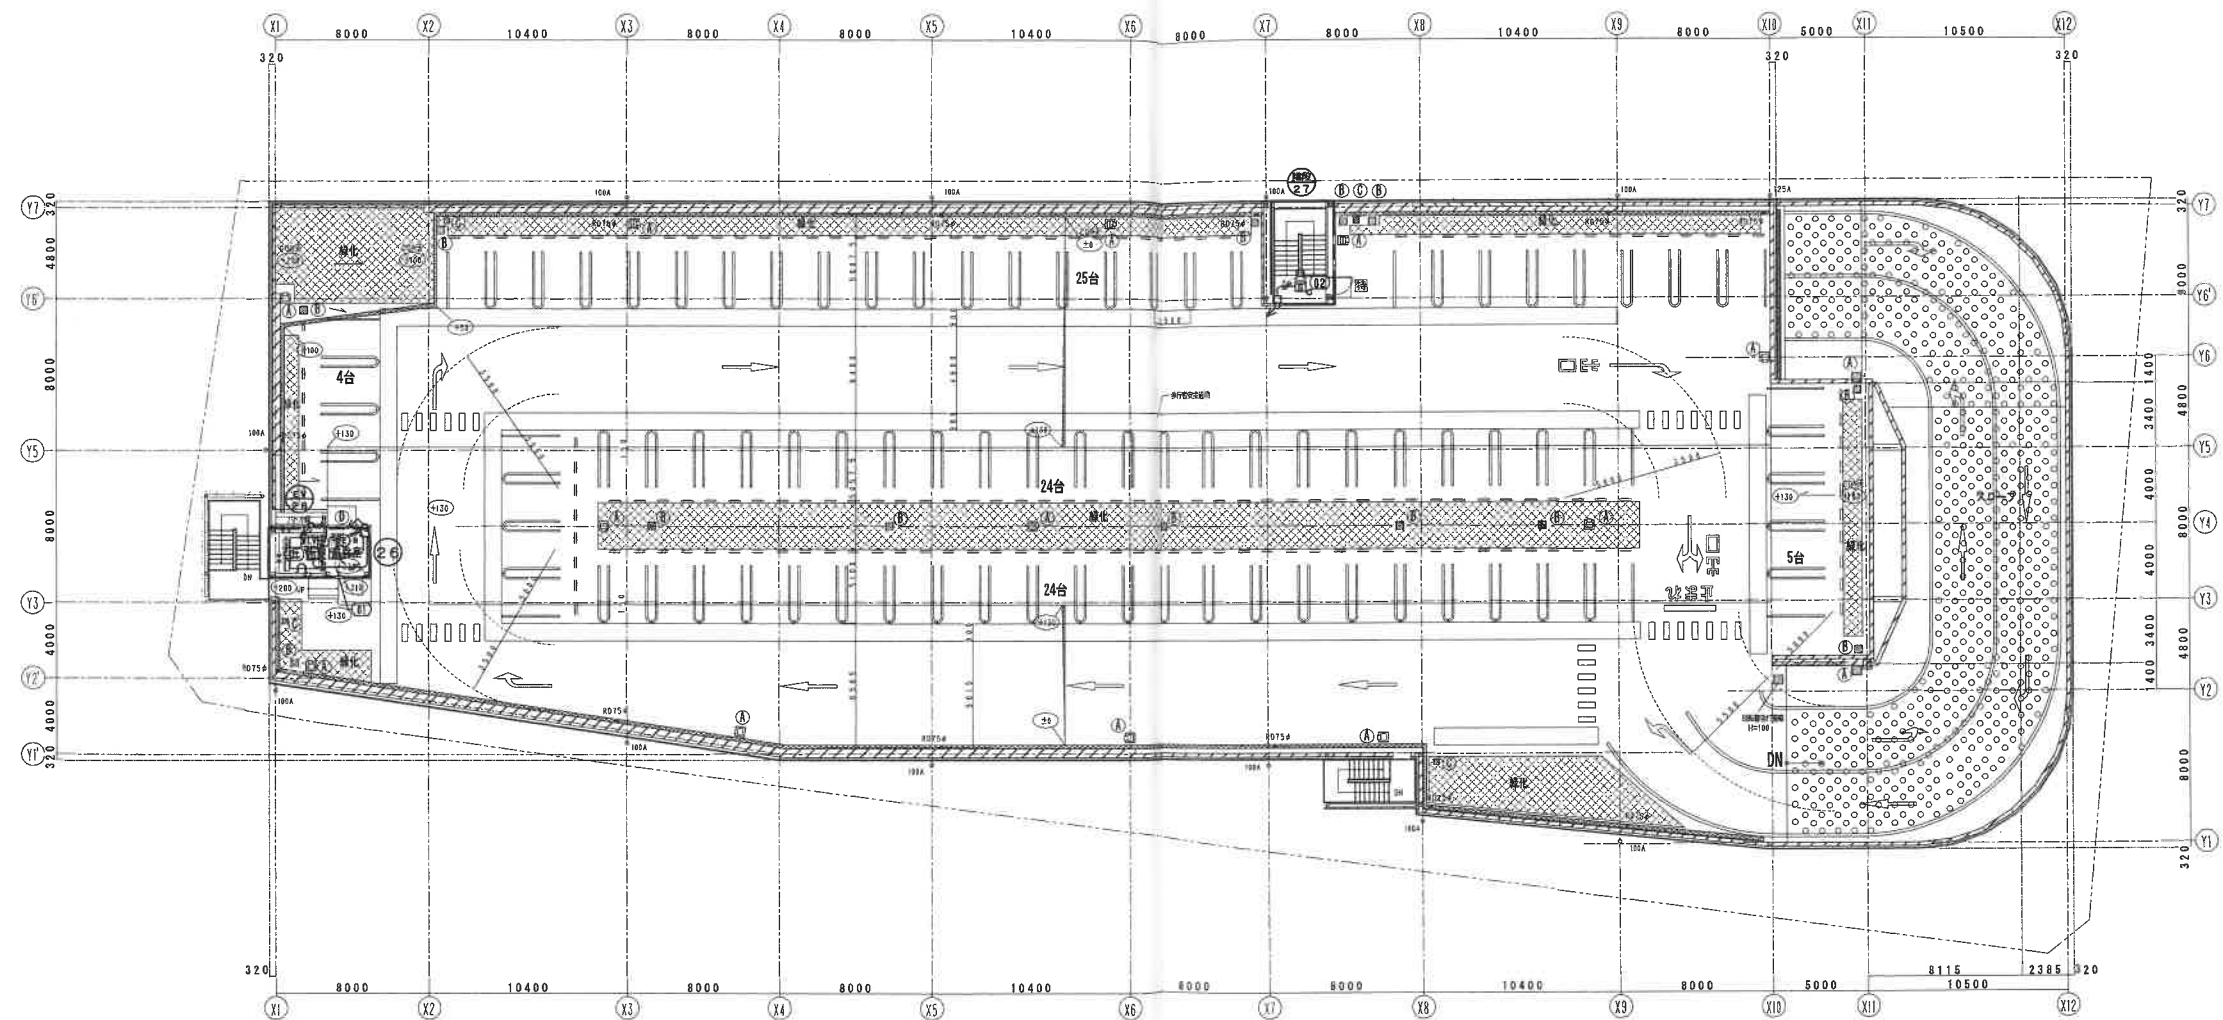

R階 平面図

①	特定防火設備：防火戸（常時閉鎖）
②	特定防火設備：煙感連動防火戸（常開）シャッター
③	特定防火設備：煙感連動防火戸（常開）
④	防火設備：防火戸（常時閉鎖）

①	特定防火設備：防火戸（常時閉鎖）
②	特定防火設備：煙感連動防火戸（常開）シャッター
③	特定防火設備：煙感連動防火戸（常開）
④	防火設備：防火戸（常時閉鎖）

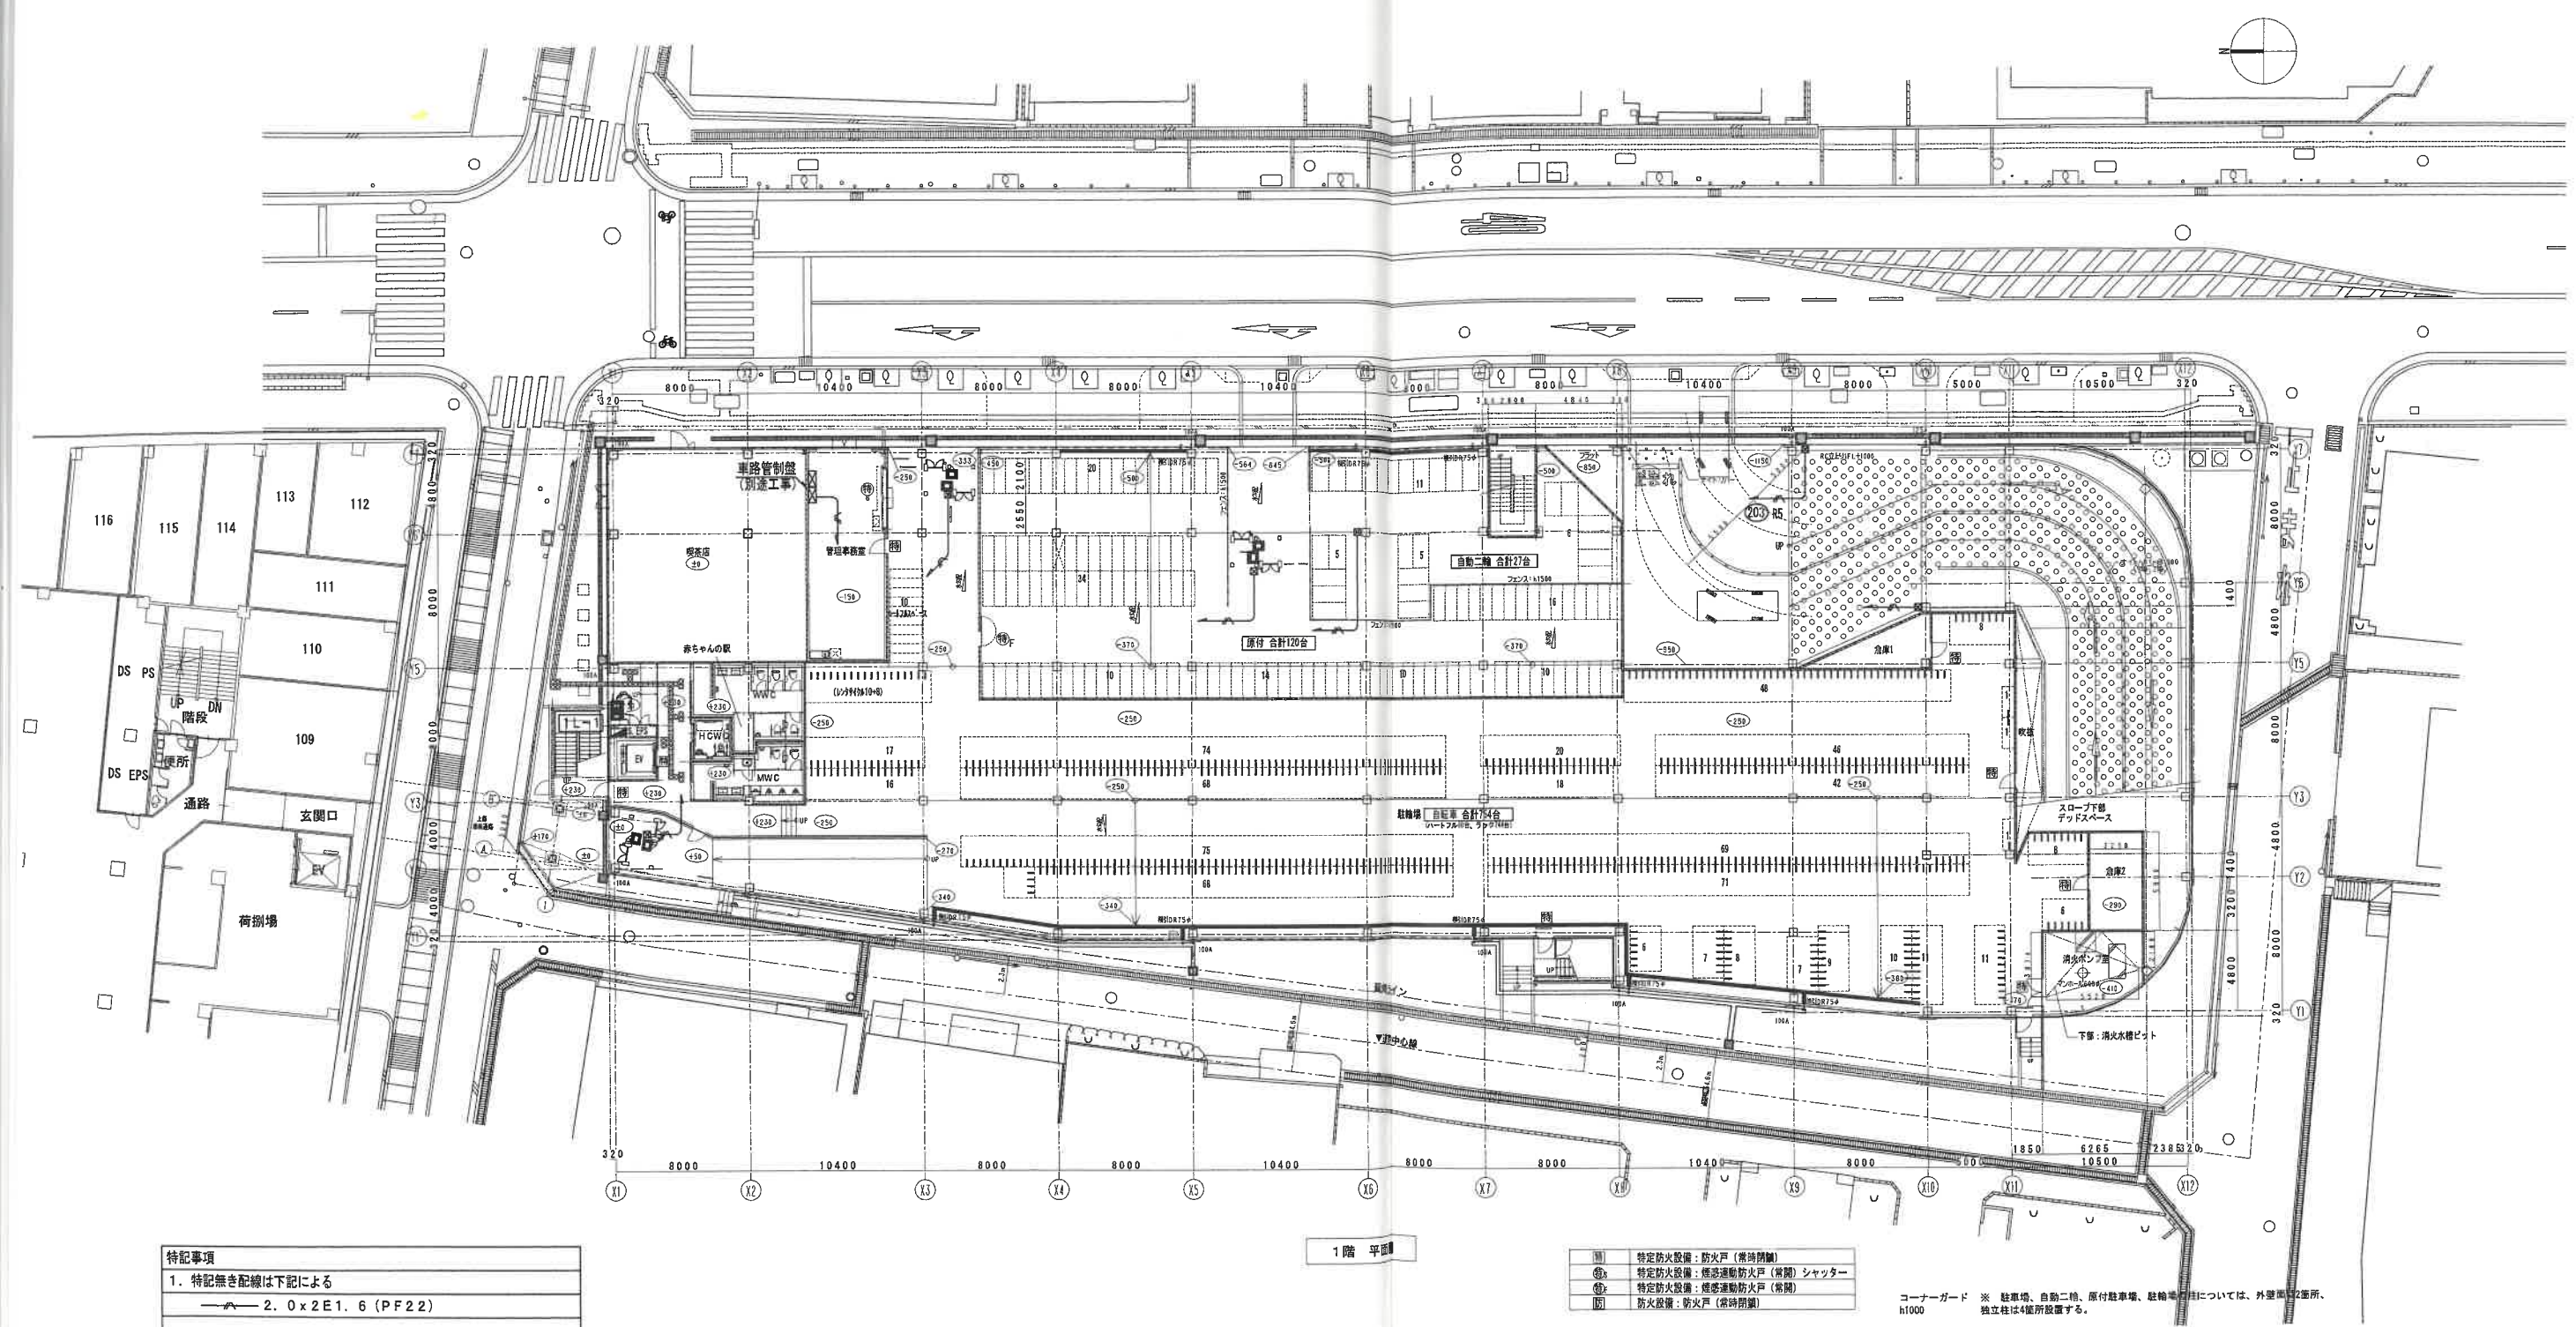


特記事項	
1. 特記無き配線は下記による	
— 2.0 x 2E1.6 (PF22)	

1階 平面

■	特定防火設備: 防火戸 (常時閉鎖)
⊗	特定防火設備: 煙遮断防火戸 (常開) シャッター
⊙	特定防火設備: 煙遮断防火戸 (常開)
□	防火設備: 防火戸 (常時閉鎖)

コーナガード ※ 駐車場、自動二輪、原付駐車場、駐輪場等については、外壁面2箇所、
h1000 独立柱は4箇所設置する。

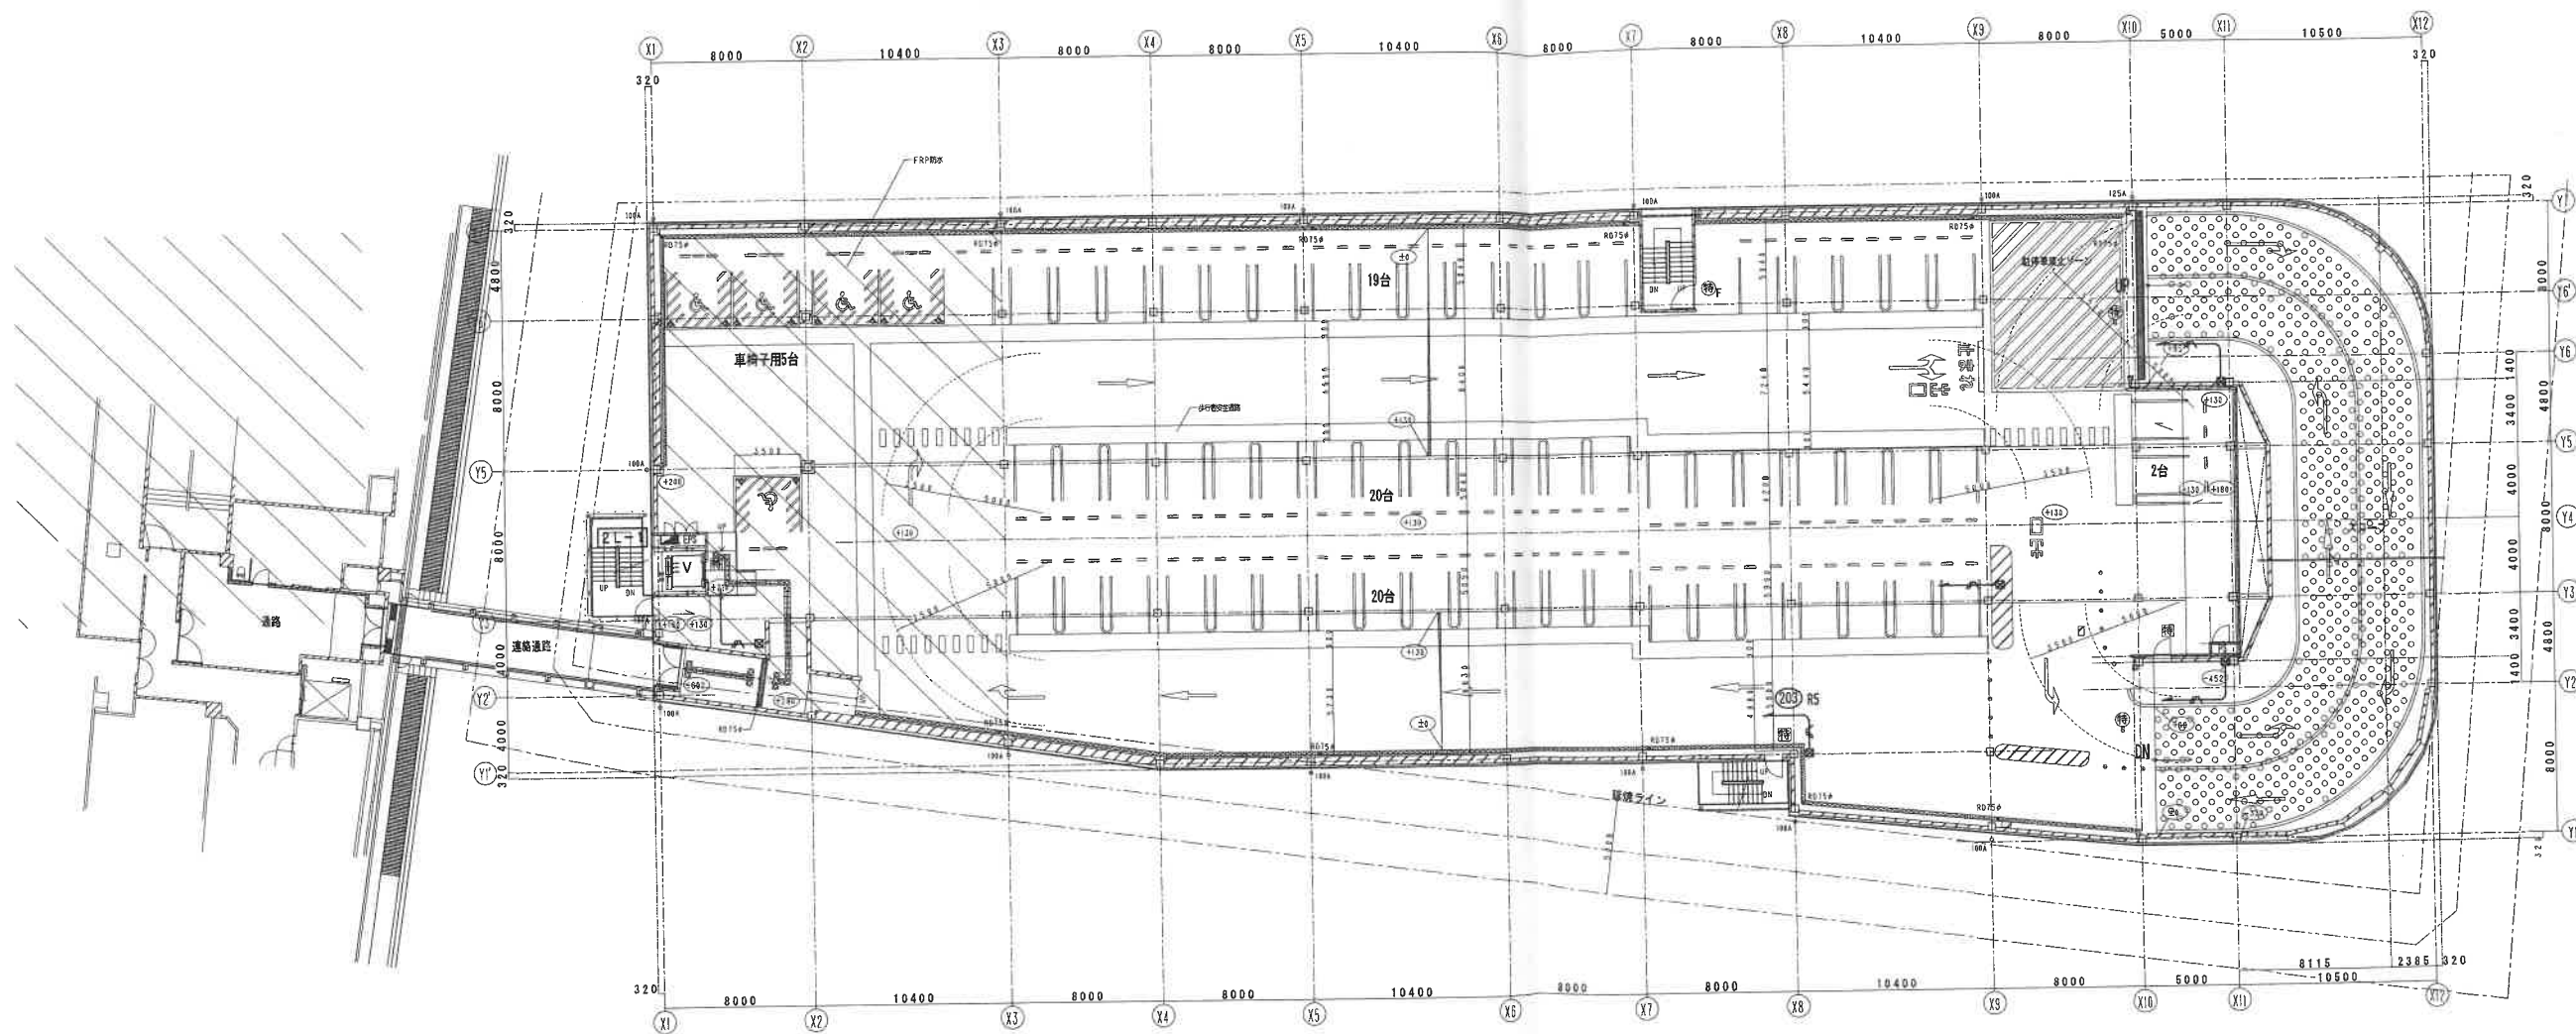

2階 平面図

特	特定防火設備：防火戸（常時閉鎖）
特	特定防火設備：煙感連動防火戸（常開）シャッター
特	特定防火設備：煙感連動防火戸（常開）
防	防火設備：防火戸（常時閉鎖）


竣工年月日	2016.3	特記	建設工図取扱い上の注意 本図面は工事完成時における建物の状態を表現した図面です。 建物の現状に合わせて作成しておりますが、万一建物の現状と図面に食い違いが生じた場合には、 建物の現状を優先させていただきますことを予めご了承下さい。
設計者印	施工者印		

株式会社
大建設
一級建築士事務所 大阪府知事登録(タ)第404号

技にこころを
DATE 2016 03
CHECK
PRJ. NO. 0-2014-035

PRJ. TITLE
箕面駅前第一駐車場・駐輪場等複合施設新築工事
車路管制配管設備 2階平面図
SCALE 1:200 (A1)
1:400 (A3)

電気
43

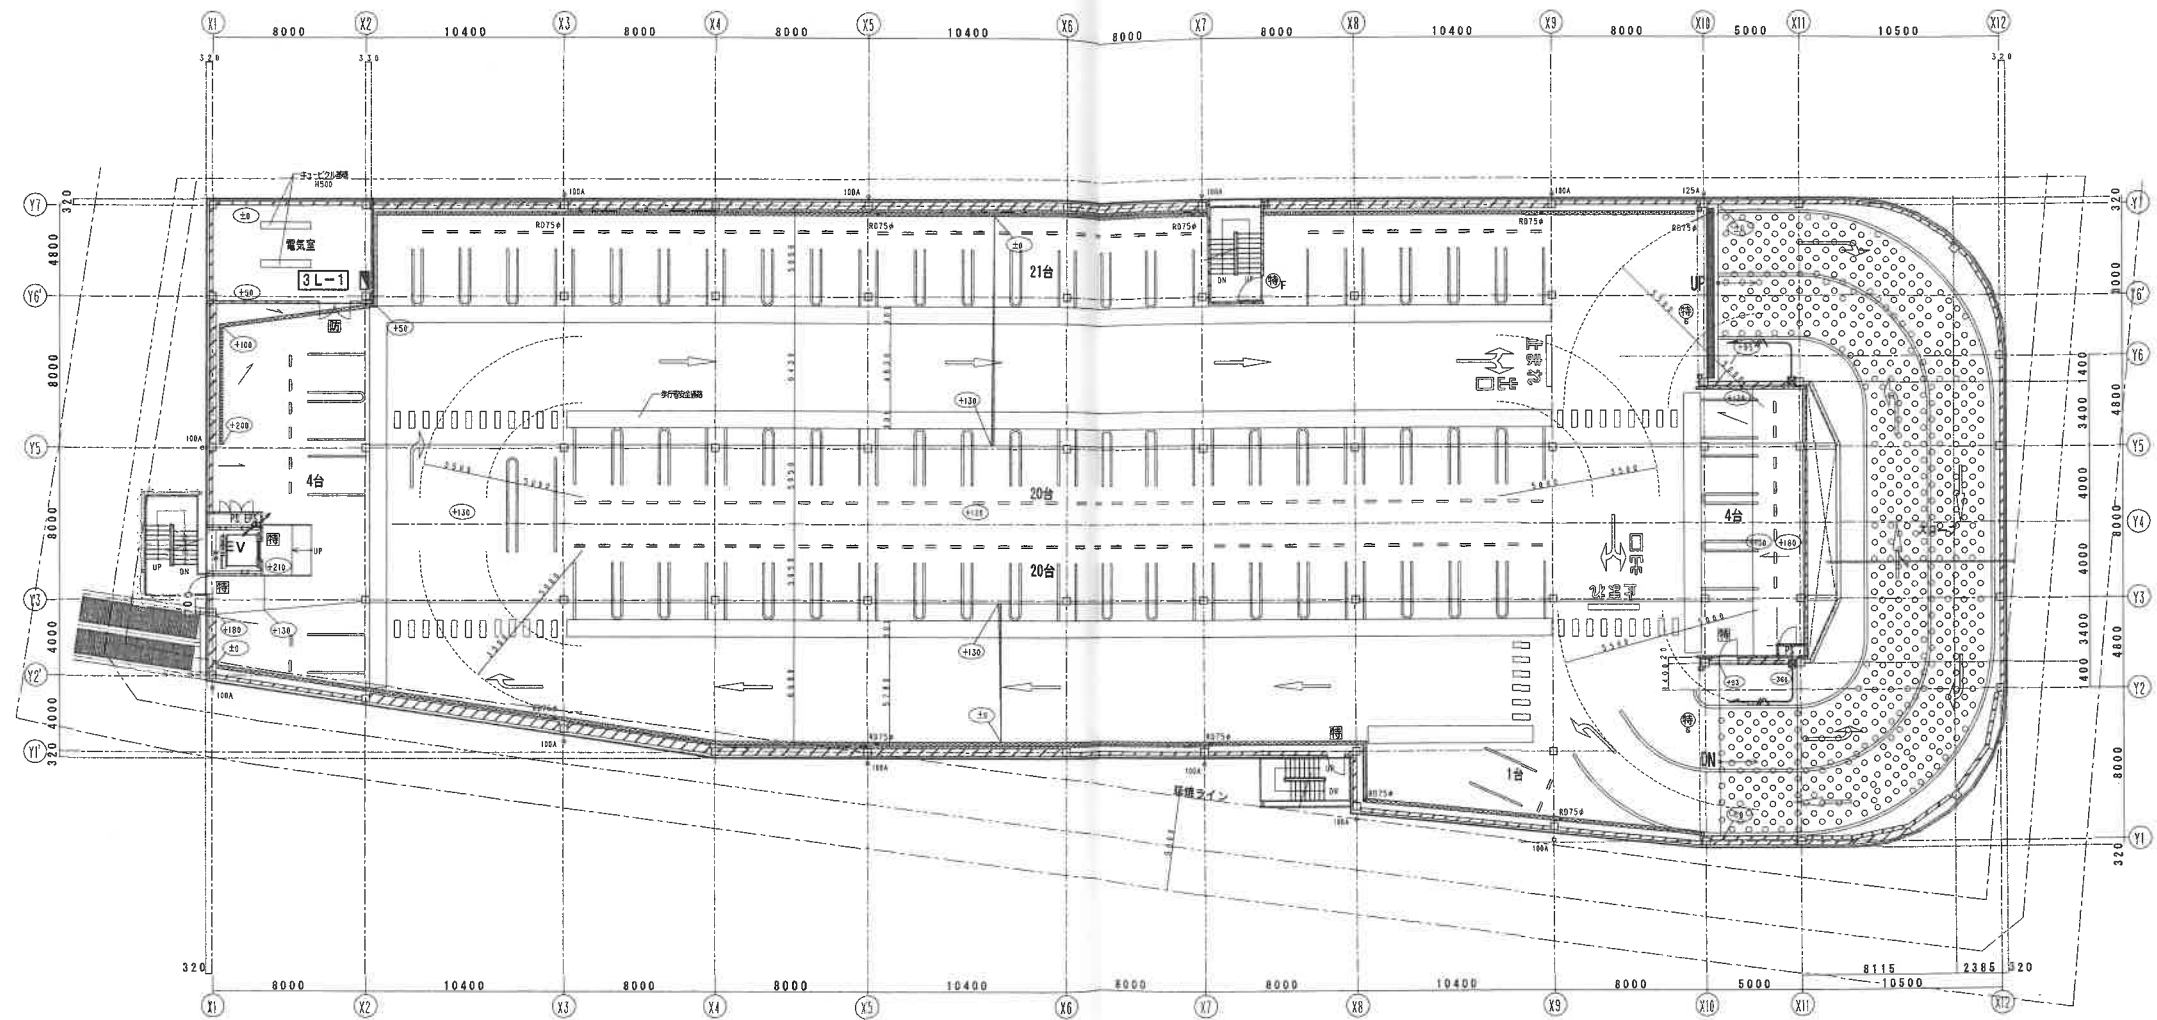

3階 平面図


図	特定防火設備：防火戸（常時閉鎖）
図	特定防火設備：煙感連動防火戸（常開）シャッター
図	特定防火設備：煙感連動防火戸（常開）
図	防火設備：防火戸（常時閉鎖）

竣工年月日 2016.3	特記	■竣工図取扱い上の注意
設計者印	施工者印	本図面は工事完成後における建物の状態を表現した図面です。
		建物の現状に合わせて作成しておりますが、万一建物の現状と図面に食い違いが生じた場合には、
		建物の現状を優先させていただきますことを予めご了承下さい。

株式会社
大建設
一級建築士事務所 大阪府知事登録(タ)第404号


技にこころを
DATE 2016 03
CHECK
PROJ. NO. 0-2014-035

PROJ. TITLE	箕面駅前第一駐車場・駐輪場等複合施設新築工事	電気
DWG. TITLE	車路管制配管設備 3階平面図	DWG. NO. 44
	1:200 (A1) SCALE 1:400 (A3)	

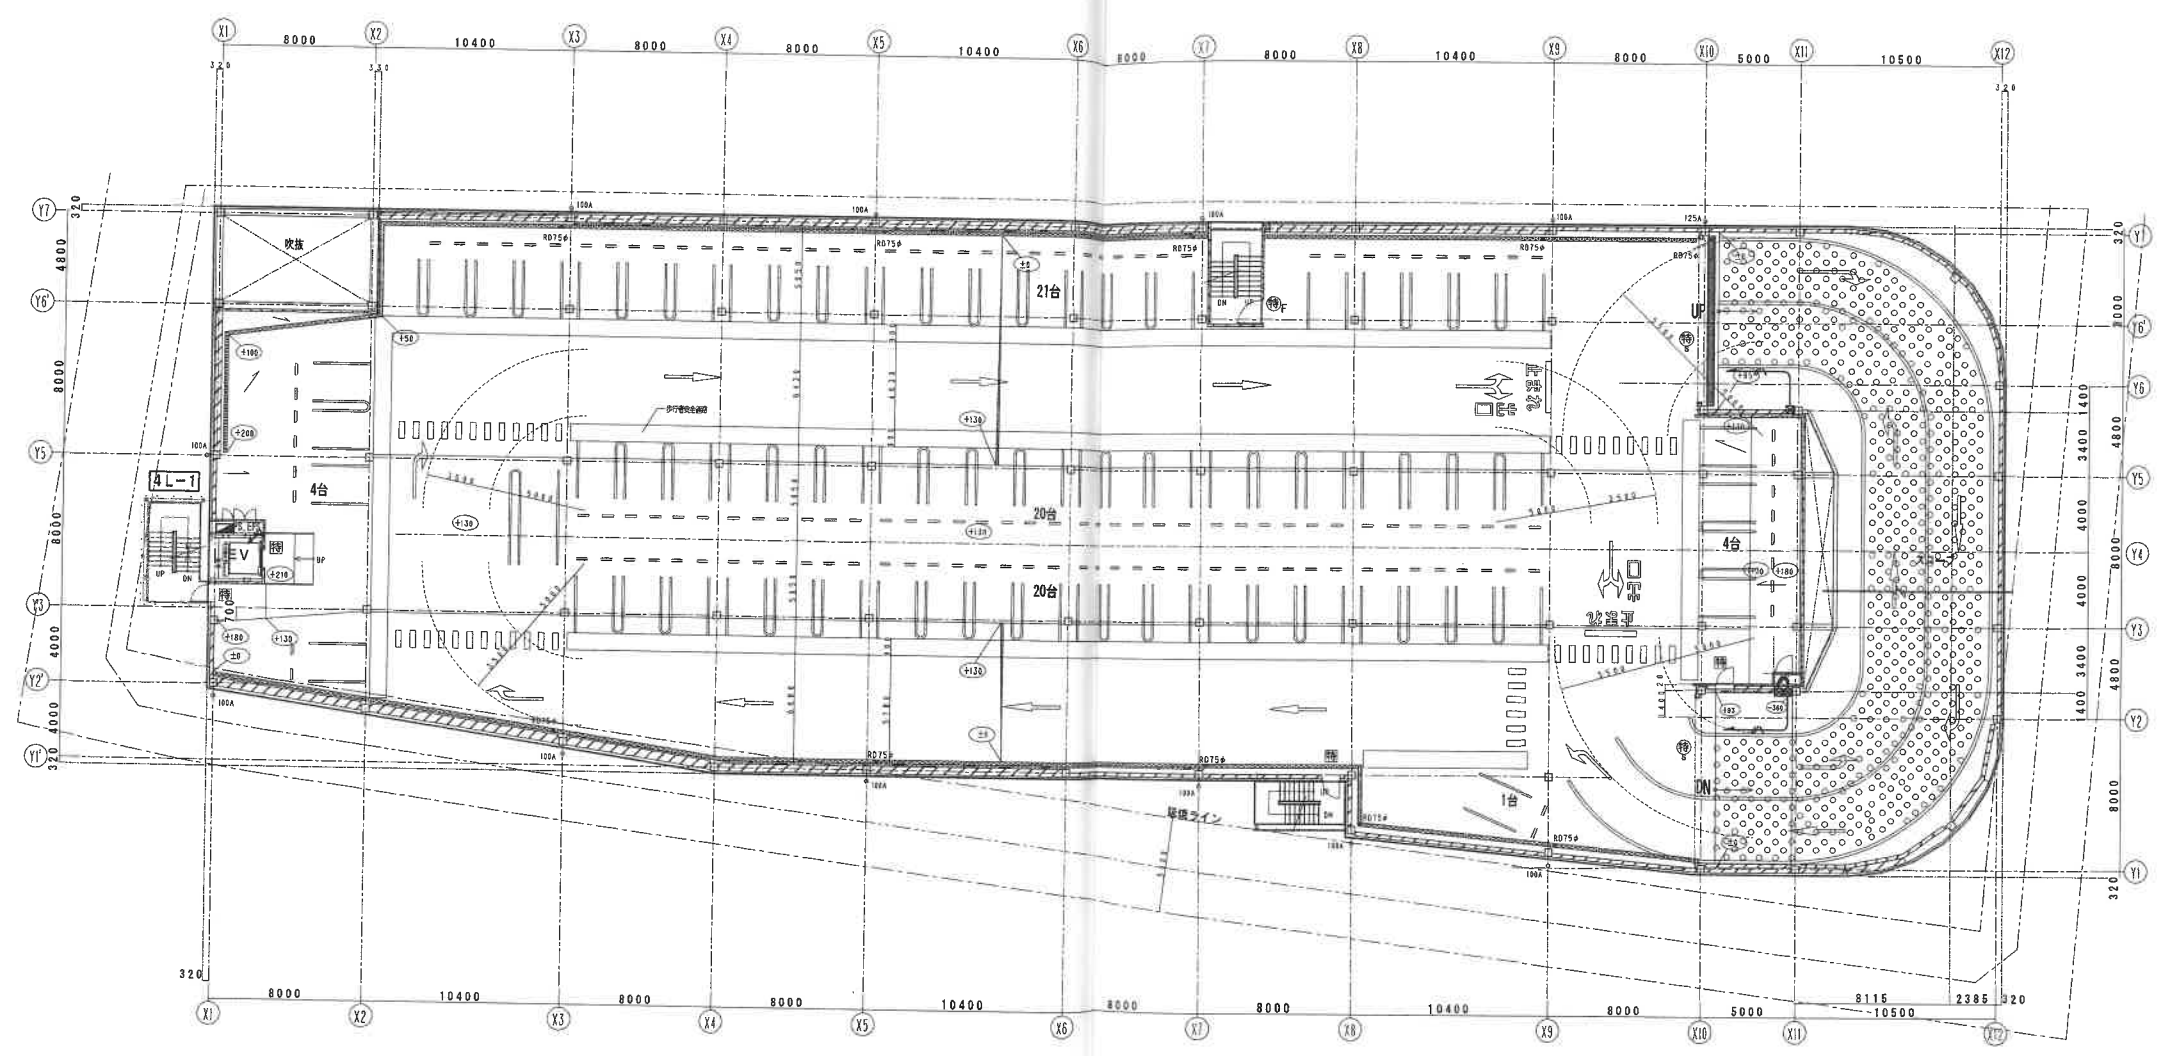

4階 平面図

①	特定防火設備：防火戸（常時閉鎖）
②	特定防火設備：煙感連動防火戸（常開）シャッター
③	特定防火設備：煙感連動防火戸（常開）
④	防火設備：防火戸（常時閉鎖）

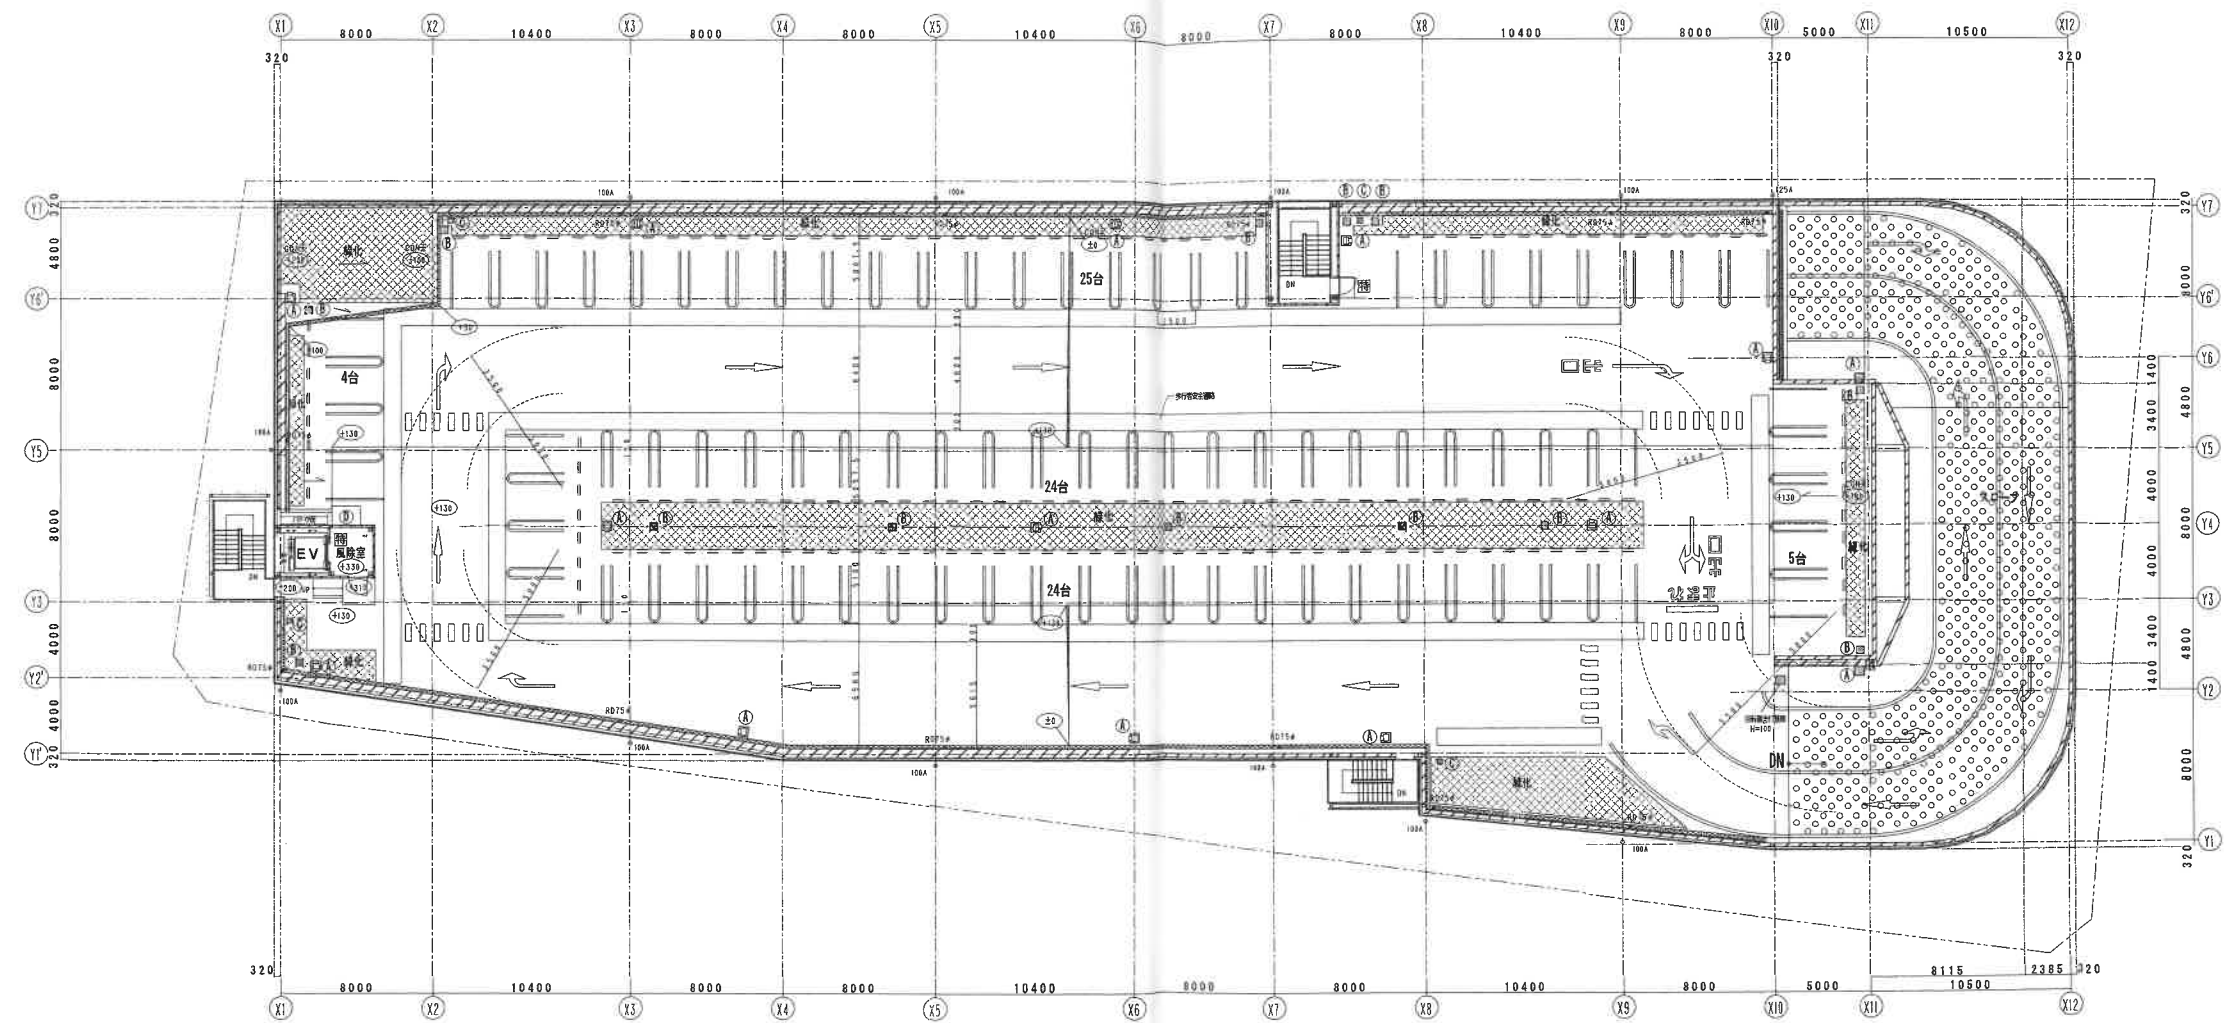

R階 平面図

図	特定防火設備：防火戸（常時閉鎖）
⑤	特定防火設備：煙巻運動防火戸（常開）シャッター
⑥	特定防火設備：煙巻運動防火戸（常開）
⑦	防火設備：防火戸（常時閉鎖）

