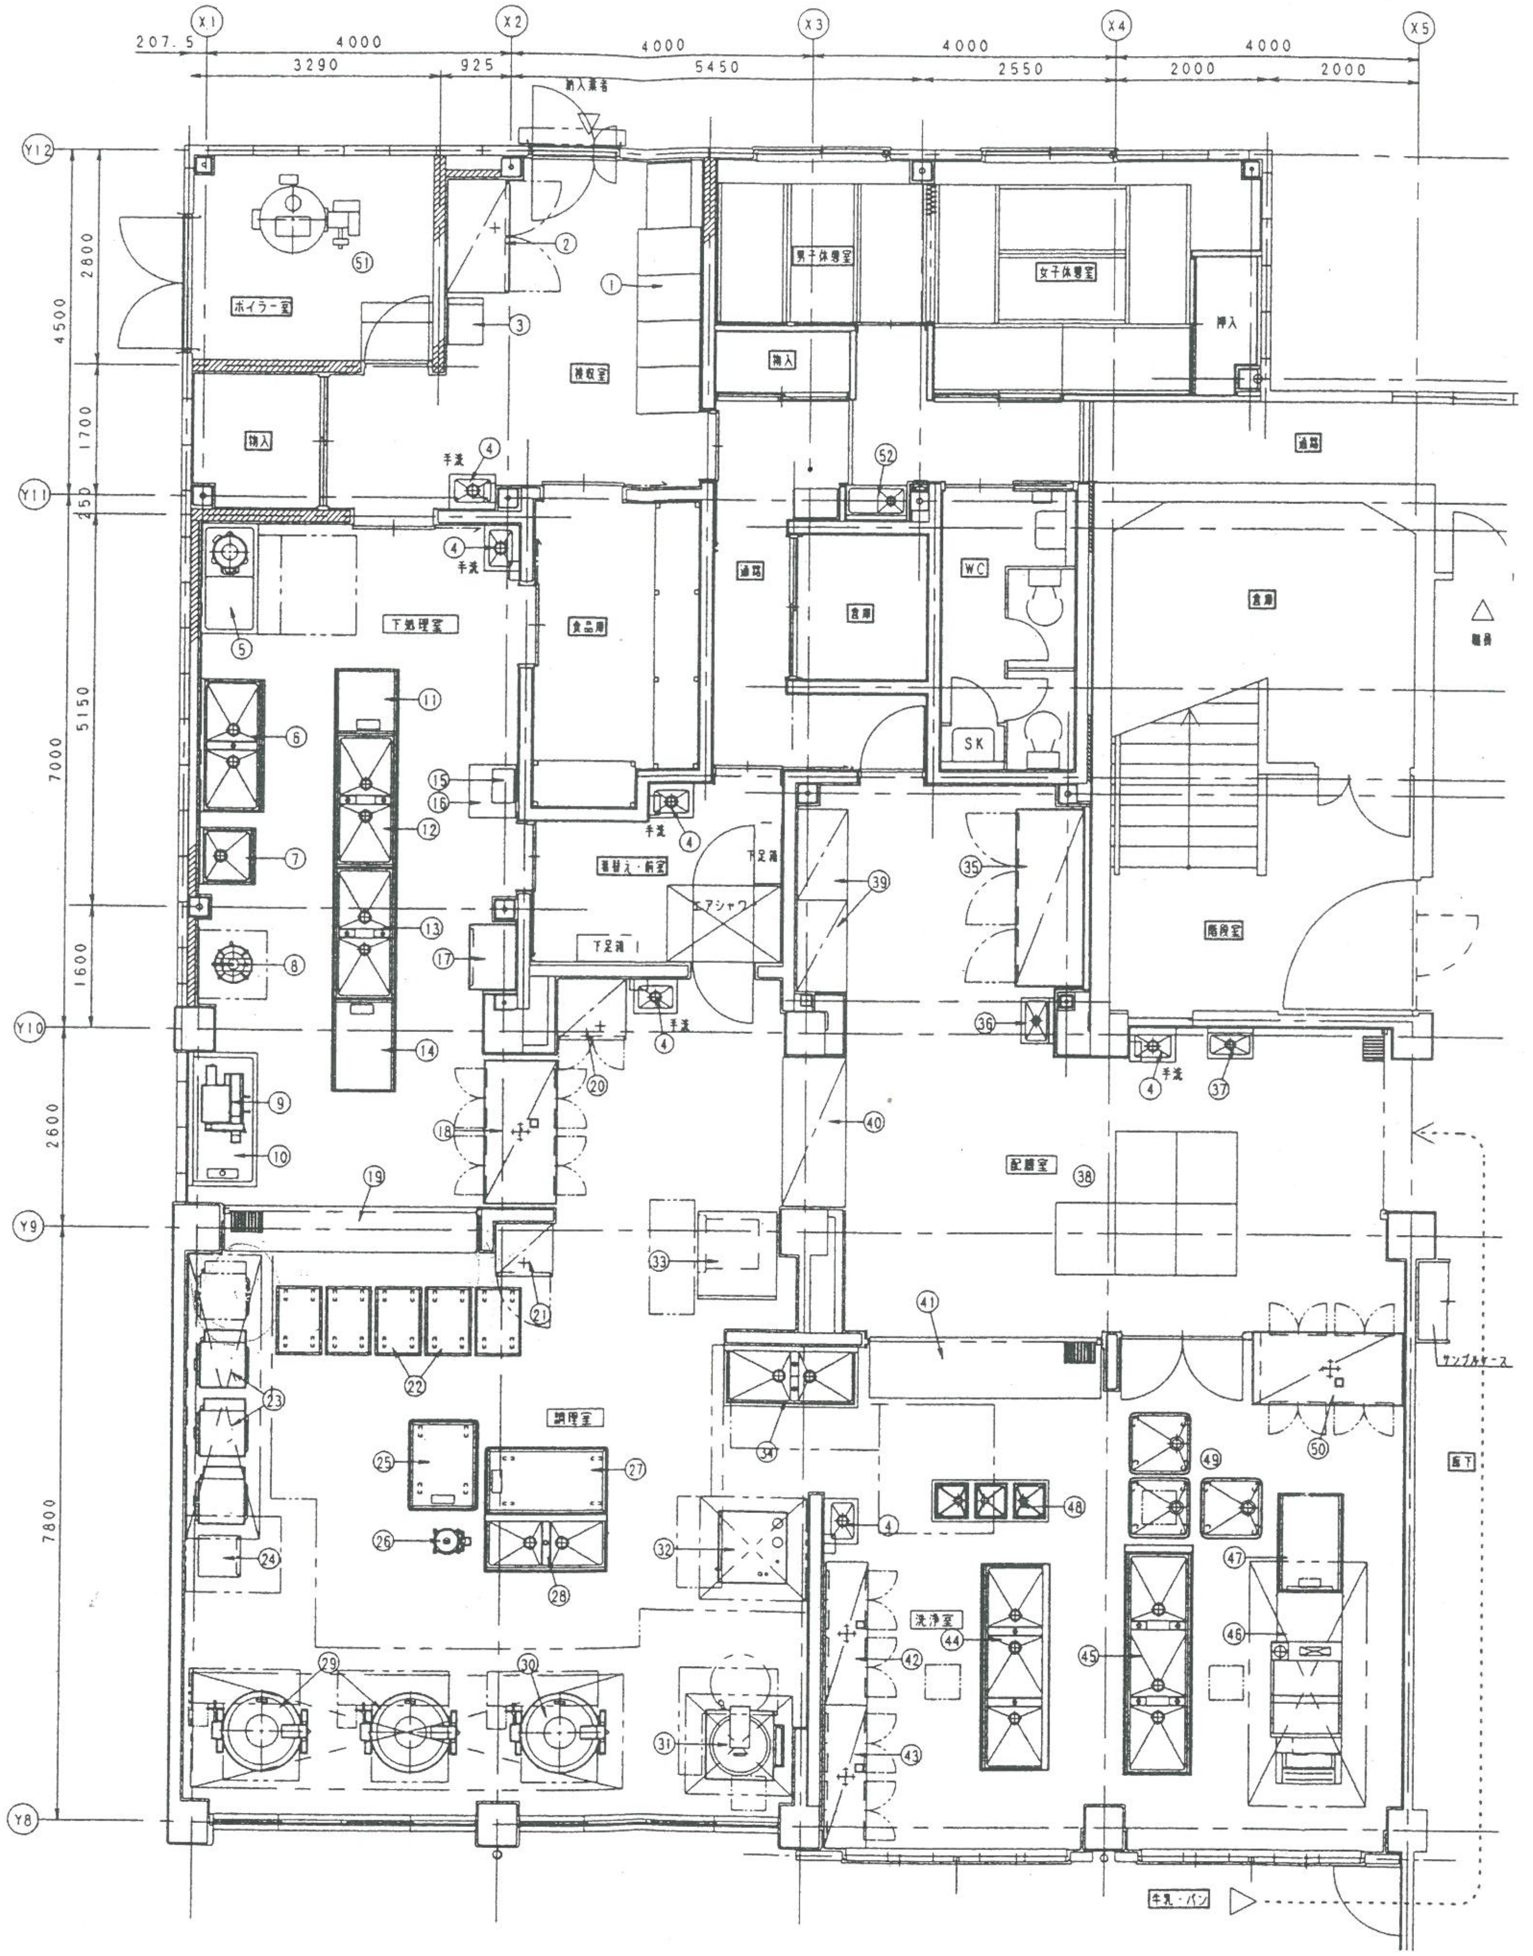
X1
X2
X3
X4
X5
207.5
4000
4000
4000
4000
3290
925
5450
2550
2000
2000
Y12
Y11
Y10
Y9
Y8
2800
4500
1700
250
5150
7000
1600
2600
7800
納入業者
ボイラー室
検収室
物入
男子休憩室
女子休憩室
押入
通路
手洗
下処理室
食品庫
倉庫
WC
SK
着替え・前室
エアシャワー
下足箱
階段室
配膳室
調理室
洗浄室
廊下
サンプルケース
牛乳・パン
1
2
3
4
5
6
7
8
9
10
11
12
13
14
15
16
17
18
19
20
21
22
23
24
25
26
27
28
29
30
31
32
33
34
35
36
37
38
39
40
41
42
43
44
45
46
47
48
49
50
(51)
(52)

竣工図	
保管	
承認	
確認	
作成	H12・7・10

訂正	H12. 8. 4
	H12. 8. 18
	H12. 8. 21
	H12. 9. 13

配管関係シンボル

⌑	給水	▲	ガス(N.H.C)	Ⓐ	コンセント(三相)	◙	スイッチ(三相)
▣	給湯	◘	スチーム(給)	Ⓦ	壁付コンセント(三相)	◩	分電盤
⊕	排水	■	スチーム(排)	Ⓚ	直結(三相)	⊟	フード
⊖	床排水(F.D)	⏀	コンセント(単相)	Ⓩ	壁付直結(三相)	□	冷凍機冷却水(入)
♁	バネホースコック	⏀	壁付コンセント(単相)	Ⓢ	スイッチ(単相)	■	冷凍機冷却水(出)

豊川北小学校　給食室増改築工事

図面内容	厨房設備機器平面配置図
縮尺	1/50　/1/50
枚の内	図面番号 1