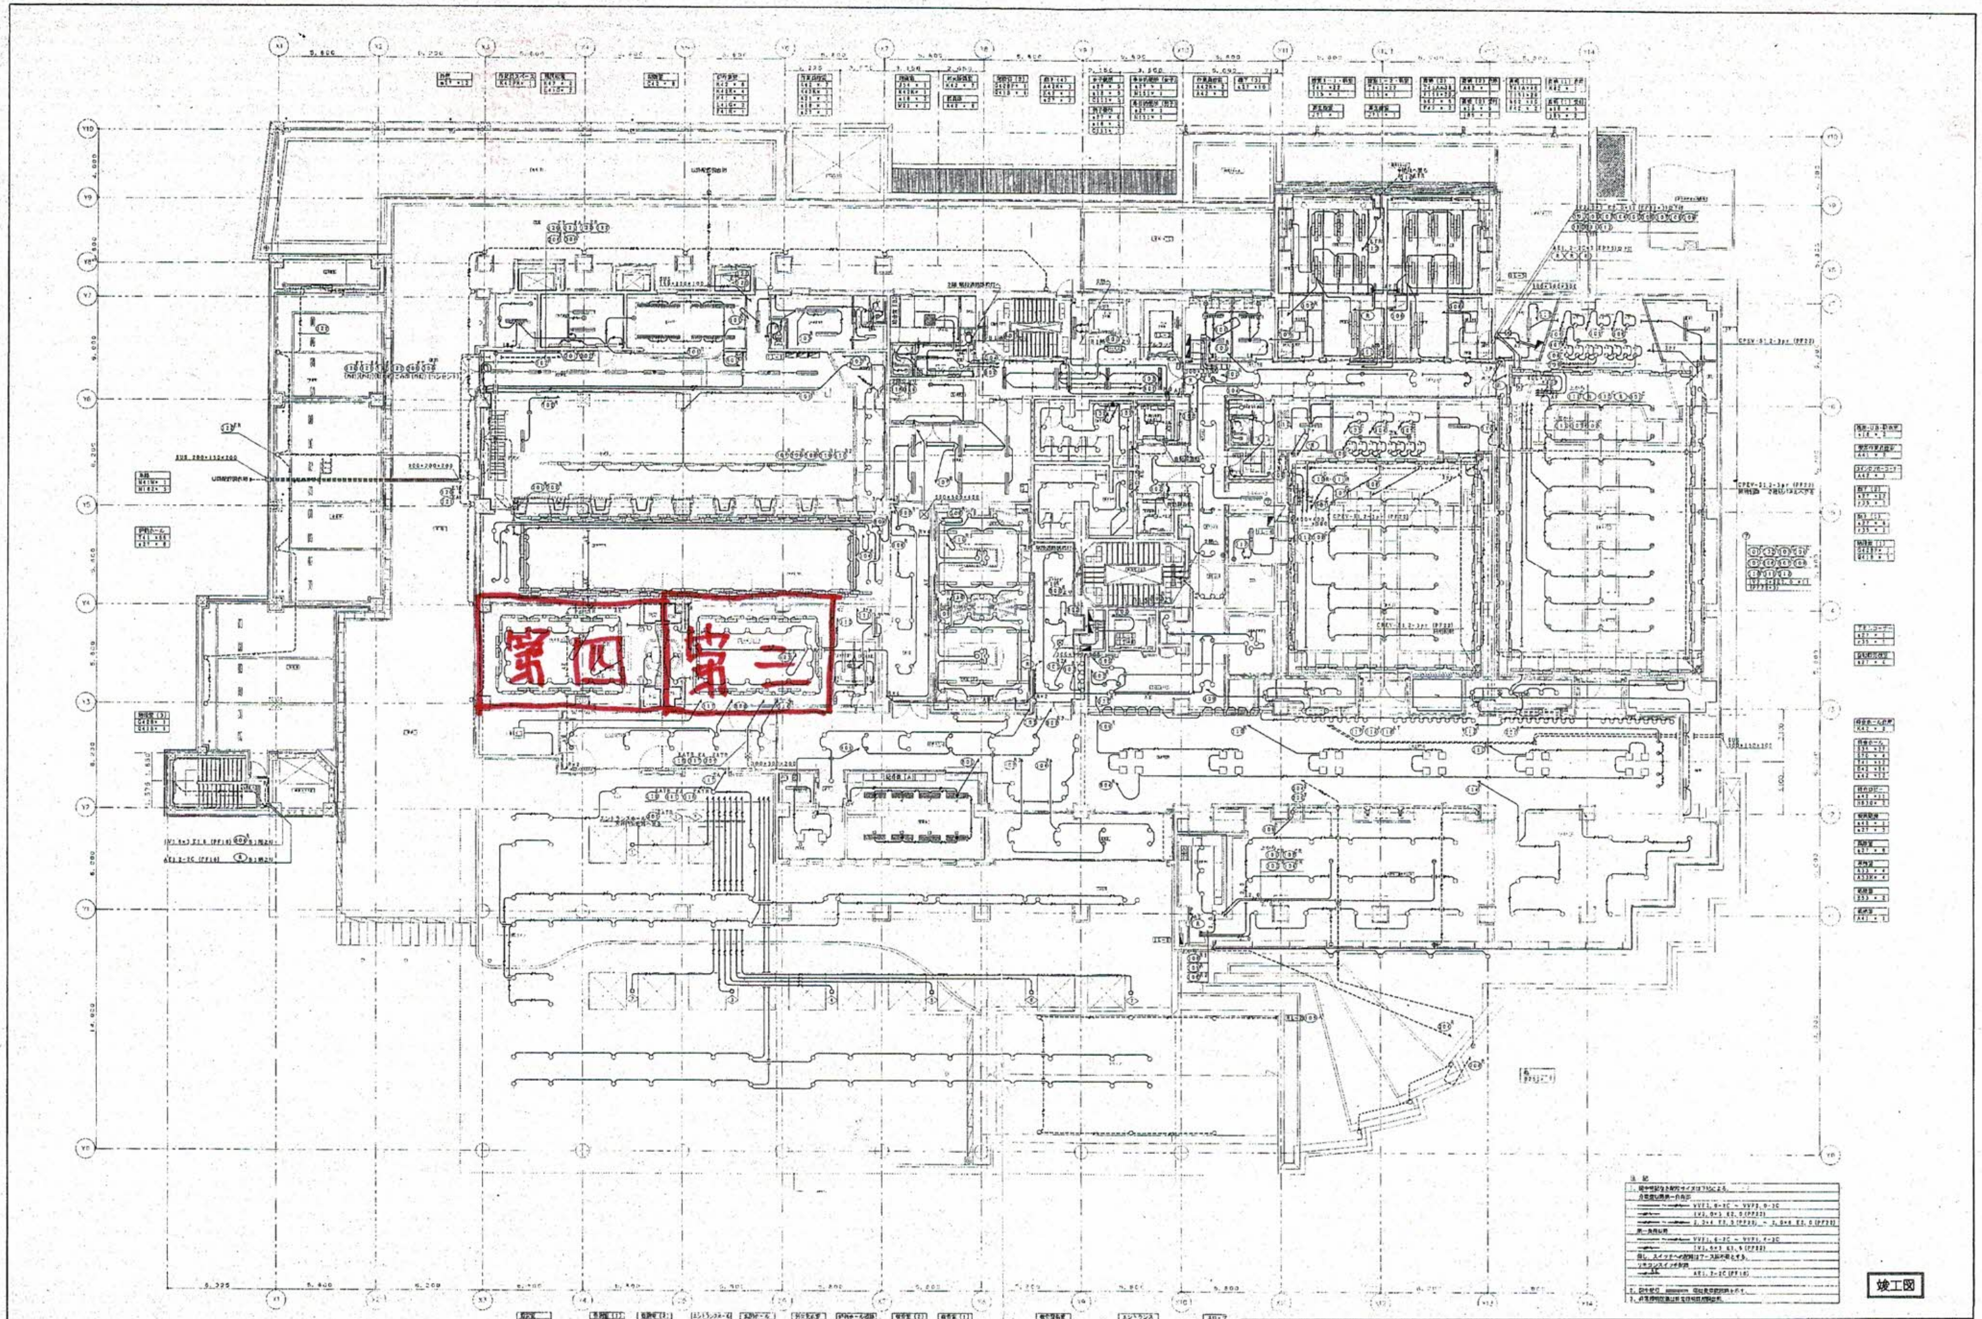

注 記

1. 図中特記なき配管サイズは下記による。
分電盤以降第一負荷迄
VVF1.6-2C ~ VVF2.0-3C
IV2.0×3 E2.0(PF22)
2.0×4 E2.0(PF22) ~ 2.0×6 E2.0(PF28)
第一負荷以降
VVF1.6-2C ~ VVF1.6-3C
IV1.6×3 E1.6(PF22)
但し、スイッチへの配線はアース線不要とする。
リモコンスイッチ配線
AE1.2-2C(PF16)
2. 図中記号 [illegible] 印は[illegible]を示す。
3. [illegible]

**竣工図**

| 部長 | | | | 担当 | 箕面市建設部建築課 | 工事名称 火葬場・斎場新築　に伴う電気設備工事 | 設計年月日<br>平成10年 8月31日 | 図面番号 |
|---|---|---|---|---|---|---|---|---|
| | | | | 村上 | (株) 浪速設計 | 図面名称 電灯設備　1階平面図　縮尺 1/150 | 整理番号 | E/35 |